



กระทรวงมหาดไทย

โครงการปรับปรุงและพัฒนาระบบโทรศัพท์
ในข่ายกระทรวงมหาดไทย
ตามสัญญาเลขที่ 160/2553

AS-BUILT DRAWING

ศูนย์เทคโนโลยีสารสนเทศและการสื่อสารเขต 10 สุราษฎร์ธานี

บริษัท สามารทคอมเทค จำกัด

จุดติดตั้ง LAN OUTLET สำหรับเครื่องโทรศัพท์ IP PHONE

จุดติดตั้ง	สถานที่
⊙L1	IP PHONE Type 1 ห้องผู้ว่าราชการจังหวัด
⊙L2	IP PHONE Type 1 ห้องรองผู้ว่าราชการจังหวัด 1
⊙L3	IP PHONE Type 1 ห้องรองผู้ว่าราชการจังหวัด 2
⊙L4	IP PHONE Type 1 ห้องรองผู้ว่าราชการจังหวัด 3
⊙L5	IP PHONE Type 2 หน้าห้องผู้ว่าราชการจังหวัด
⊙L6	IP PHONE Type 2 หน้าห้องรองผู้ว่าราชการจังหวัด 1
⊙L7	IP PHONE Type 2 หน้าห้องรองผู้ว่าราชการจังหวัด 2
⊙L8	IP PHONE Type 2 หน้าห้องรองผู้ว่าราชการจังหวัด 3
⊙L9	IP PHONE Type 2 ห้องปลัดจังหวัด
⊙L10	IP PHONE Type 2 หน้าห้องปลัดจังหวัด
⊙L11	IP PHONE Type 2 ห้องหัวหน้าสำนักงานจังหวัด
⊙L12	IP PHONE Type 2 ห้องหัวหน้ากลุ่มงานยุทธศาสตร์ การพัฒนาจังหวัด
⊙L13	IP PHONE Type 2 ห้องหัวหน้ากลุ่มบริหารทรัพยากรบุคคล
⊙L14	IP PHONE Type 2 ห้องหัวหน้ากลุ่มงานข้อมูลสารสนเทศ
⊙L15	IP PHONE Type 2 ห้องหัวหน้าฝ่ายอำนวยการ
⊙L16	IP PHONE Type 2 ห้องสถานีสื่อสารจังหวัด(งานสื่อสาร)
⊙L17	IP PHONE Type 1 ผู้อำนวยการศูนย์เทคโนโลยีสารสนเทศและการสื่อสารเขต
⊙L18	IP PHONE Type 2 ห้องฝ่ายปฏิบัติการเทคโนโลยีสารสนเทศและการสื่อสาร
⊙L19	IP PHONE Type 2 ห้องฝ่ายปฏิบัติการเทคโนโลยีสารสนเทศและการสื่อสาร
⊙L20	IP PHONE Type 2 ห้องฝ่ายบริหารงานทั่วไป
⊙L21	IP PHONE Type 2 ห้องฝ่ายบริหารงานทั่วไป

LAN OUTLET สำหรับเครื่องโทรศัพท์ IP PHONE


**SAMART
COMTECH**

99/2 Moo4 Software Park, 34th FL., Chaengwattana Rd.,
Klong Gluar, Pak-Kred, Nornthaburi, 11120 Thailand.
Tel. (662) 502-6000 Fax. (662) 502-6971

PROJECT:

โครงการปรับปรุงและพัฒนาระบบโทรศัพท์ในข่ายกระทรวงมหาดไทย

IE: T.Kunakorn	DATE: 10/3/2554	SCALE: NTS	DWG NO.: MOI-ID-01
PM: R.Pipat	SHEET: 1/6	DRAWN: B.Thongchai	SIZE: A3

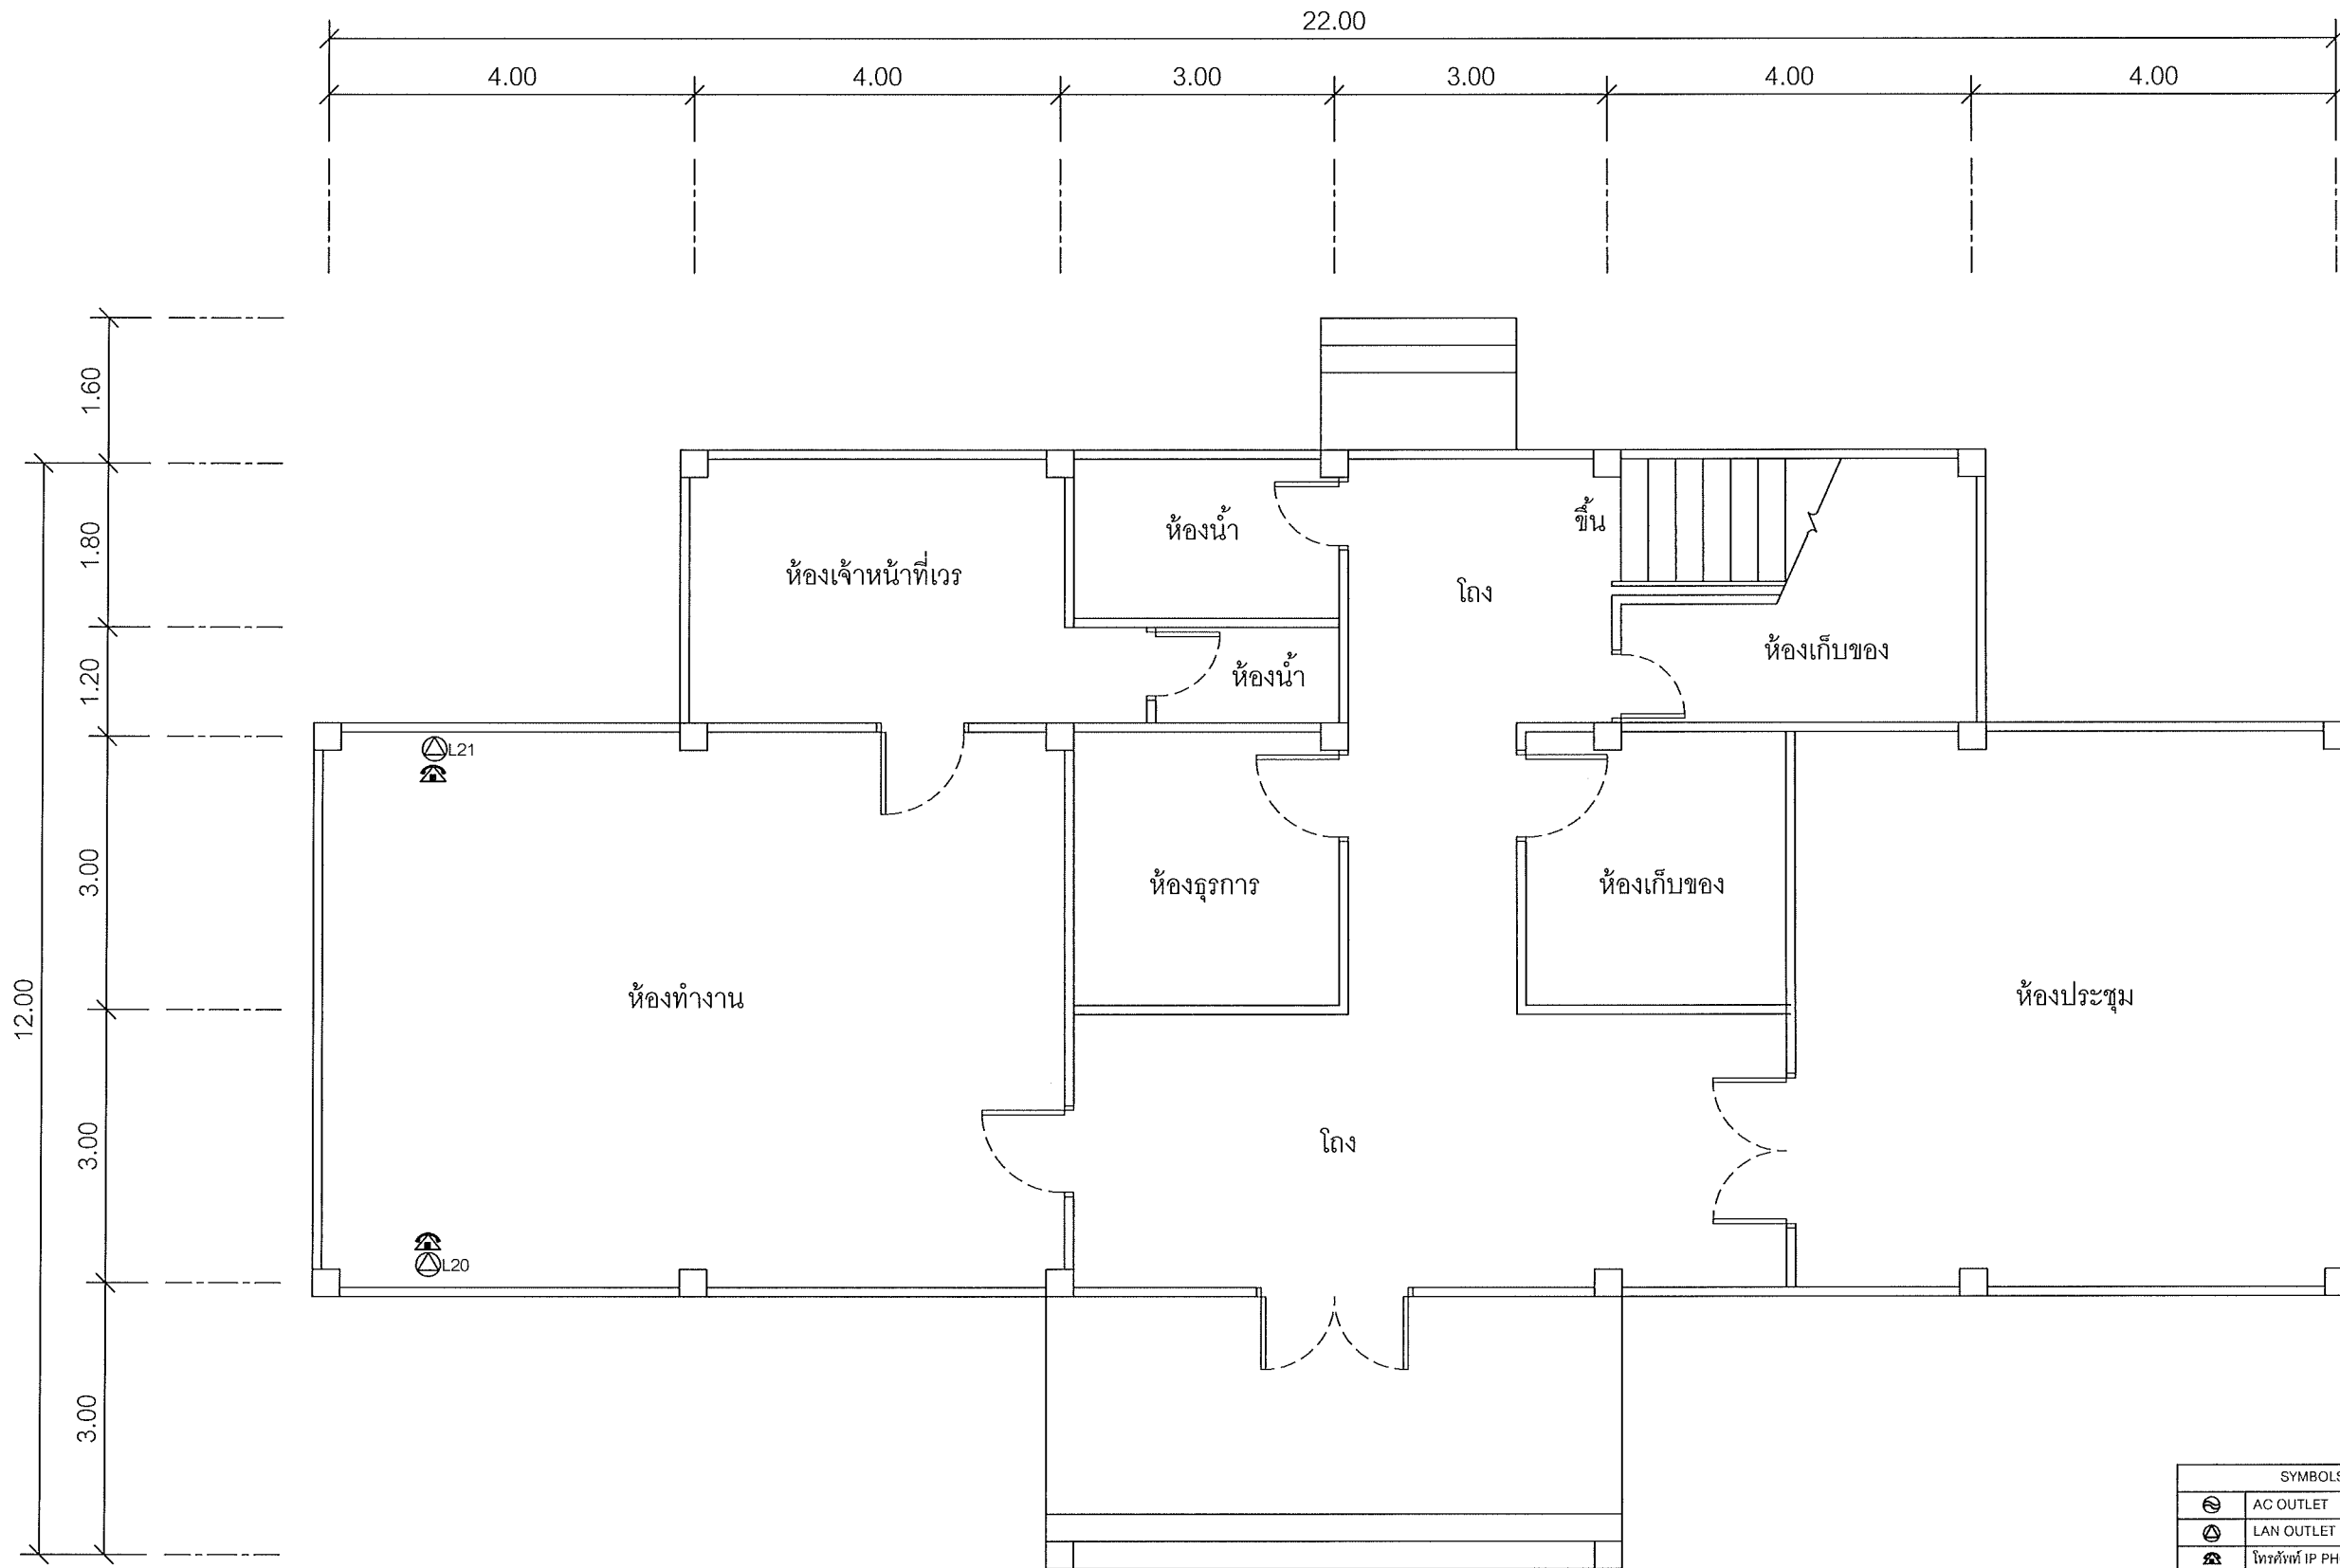

SYMBOLS	
	AC OUTLET
	LAN OUTLET
	โทรศัพท์ IP PHONE

แผนผังอาคารแสดงการติดตั้งอุปกรณ์ภายในอาคาร:

FLOOR LAYOUT แสดงจุดติดตั้งโทรศัพท์ IP PHONE ของศูนย์เทคโนโลยีสารสนเทศและการสื่อสารเขต 10 สุราษฎร์ธานี ชั้น 1

**SAMART
COMTECH**


99/2 Moo4 Software Park, 34th FL., Chaengwattana Rd.,
Klong Gluar, Pak-Kred, Nornthaburi, 11120 Thailand.
Tel. (662) 502-6000 Fax. (662) 502-6971

PROJECT:

โครงการปรับปรุงและพัฒนาระบบโทรศัพท์ในข่ายกระทรวงมหาดไทย

IE: T.Kunakorn	DATE: 10/3/2554	SCALE: 1:75	DWG NO.: MOI-FL-01
PM: R.Pipat	SHEET: 2/6	DRAWN: B.thongchai	SIZE: A3

Note: Due to SAMART'S ongoing commitment to further product development improvement all specification are subject to change without notice

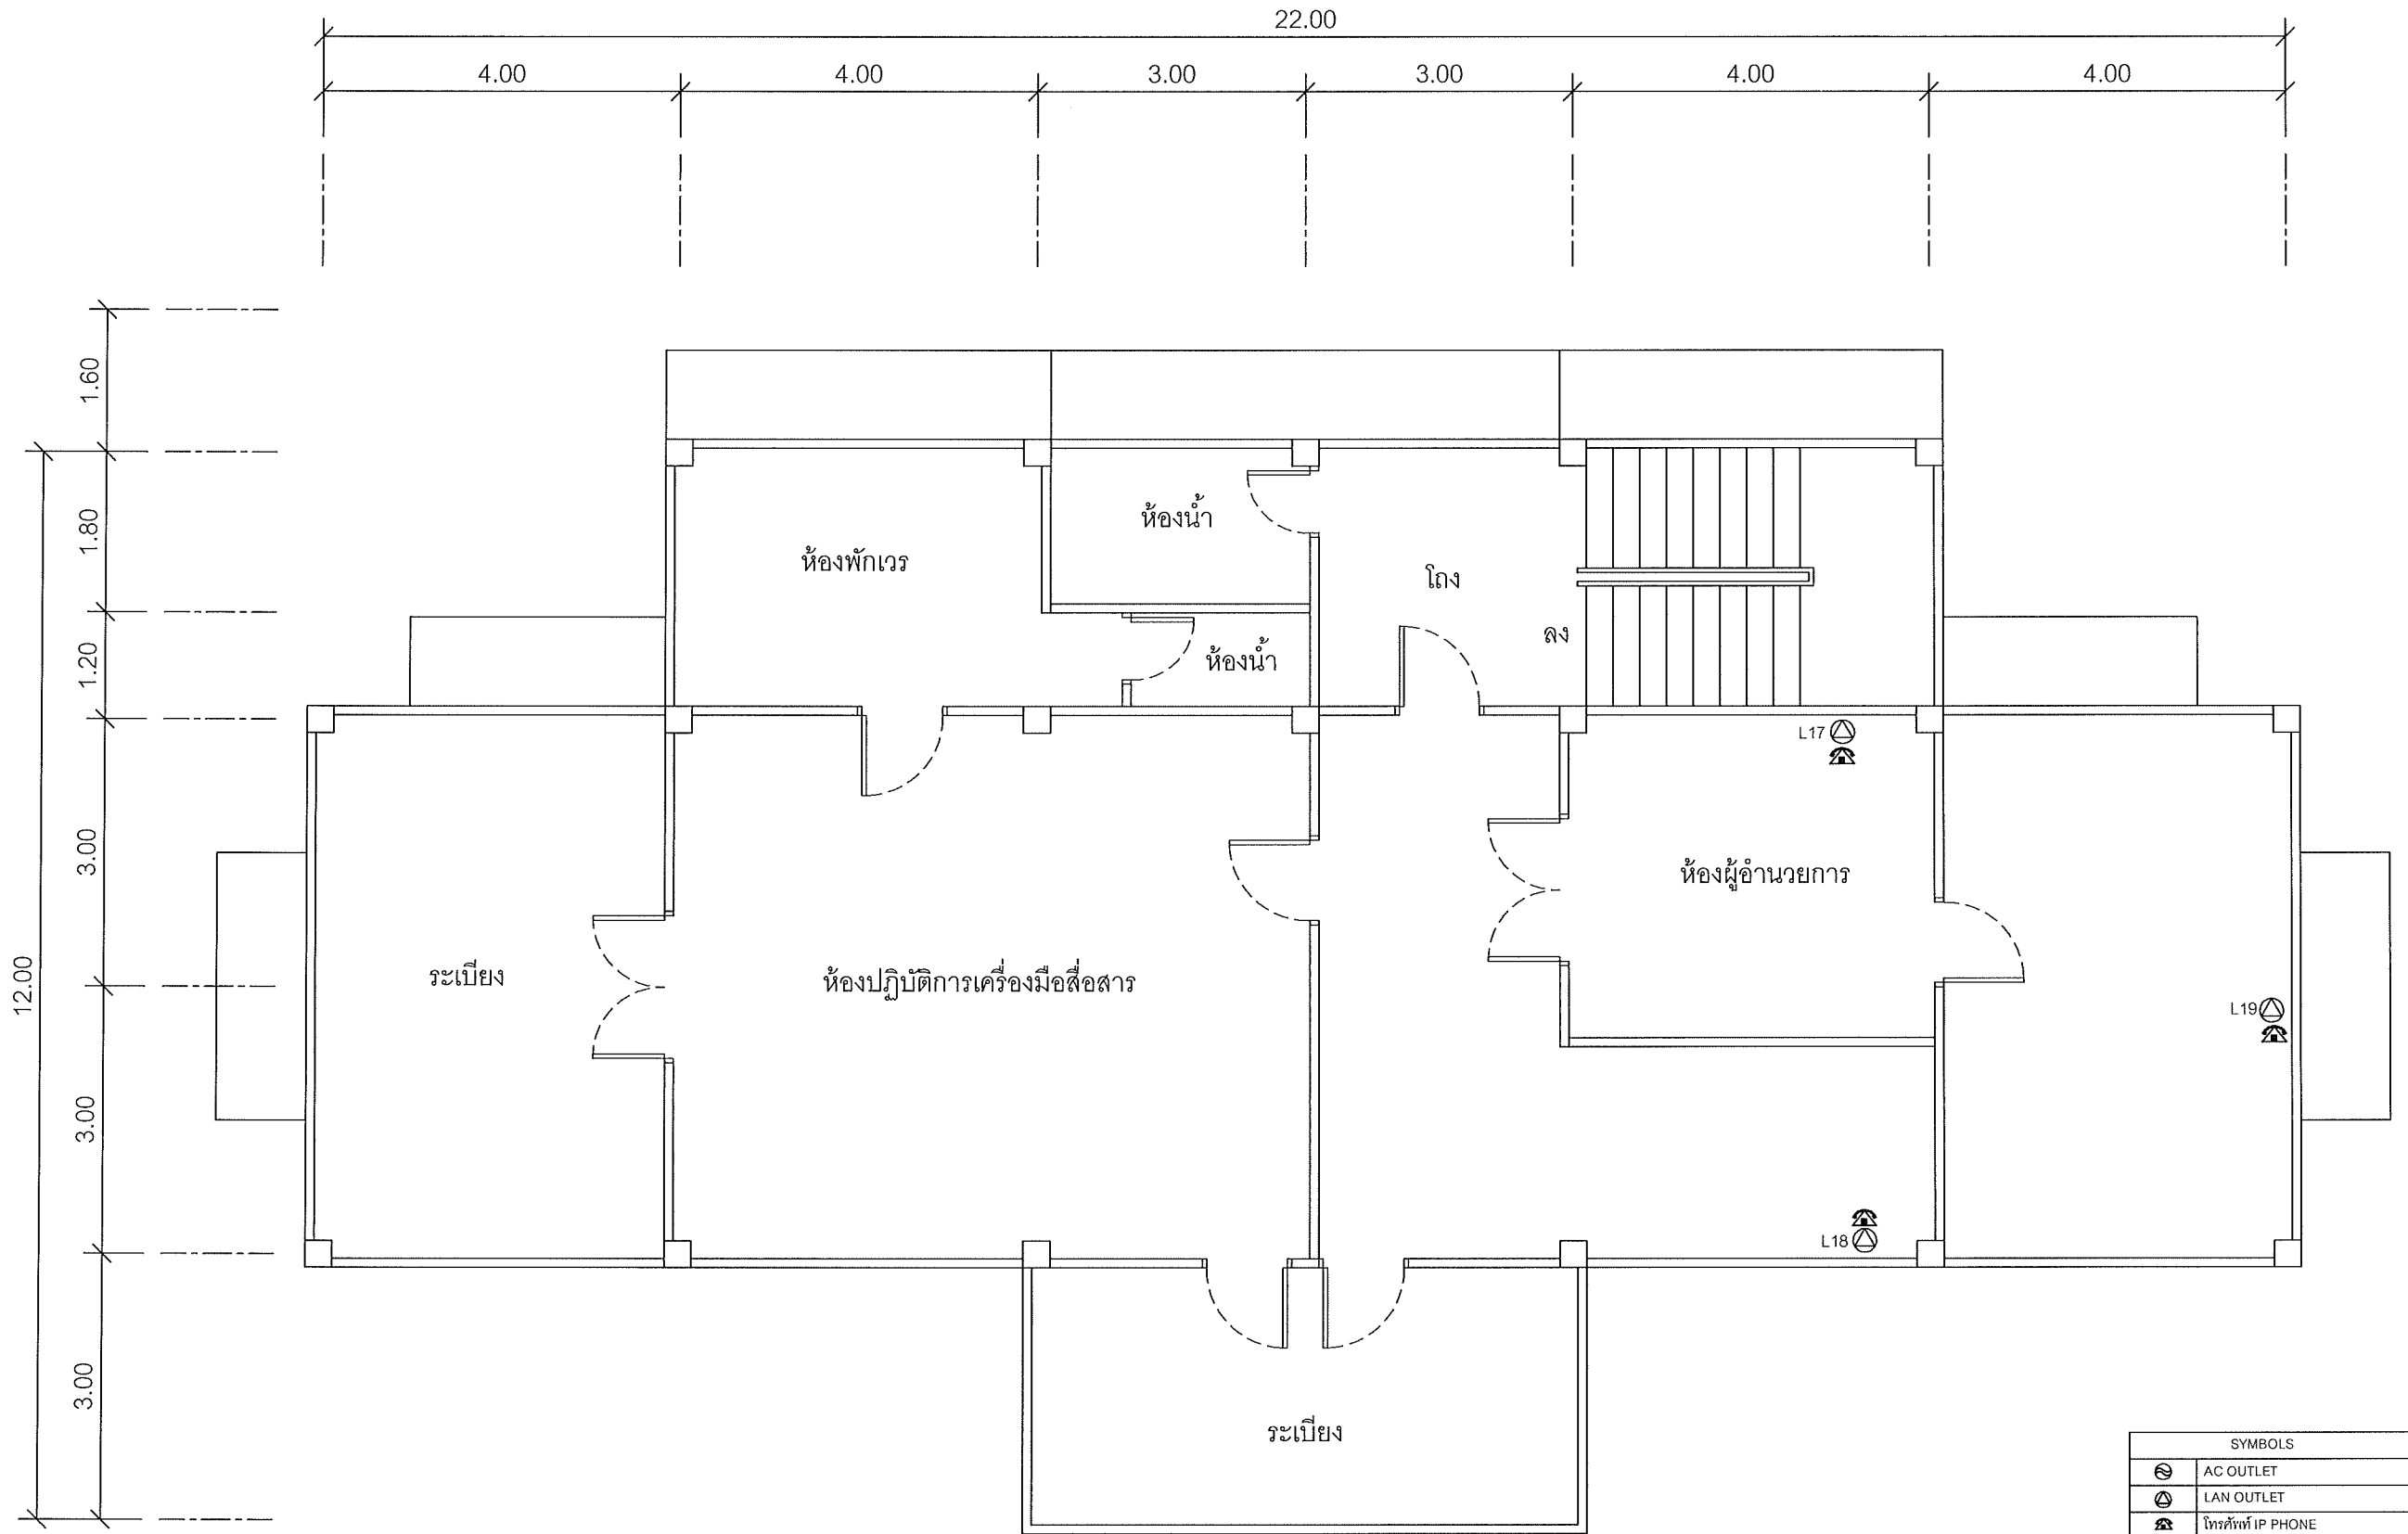

SYMBOLS	
	AC OUTLET
	LAN OUTLET
	โทรศัพท์ IP PHONE

แผนผังอาคารแสดงการติดตั้งอุปกรณ์ภายในอาคาร:

FLOOR LAYOUT แสดงจุดติดตั้งโทรศัพท์ IP PHONE ของศูนย์เทคโนโลยีสารสนเทศและการสื่อสารเขต 10 สุราษฎร์ธานี ชั้น 2




99/2 Moo4 Software Park, 34th FL., Chaengwattana Rd.,
Klong Gluar, Pak-Kred, Nornthaburi, 11120 Thailand.
Tel. (662) 502-6000 Fax. (662) 502-6971

PROJECT:

โครงการปรับปรุงและพัฒนาระบบโทรศัพท์ในข่ายกระทรวงมหาดไทย

IE: T.Kunakorn	DATE: 10/3/2554	SCALE: 1:75	DWG NO.: MOI-FL-02
PM: R.Pipat	SHEET: 3/6	DRAWN: B.Thongchai	SIZE: A3

Note: Due to SAMART'S ongoing commitment to further product development improvement all specification are subject to change without notice

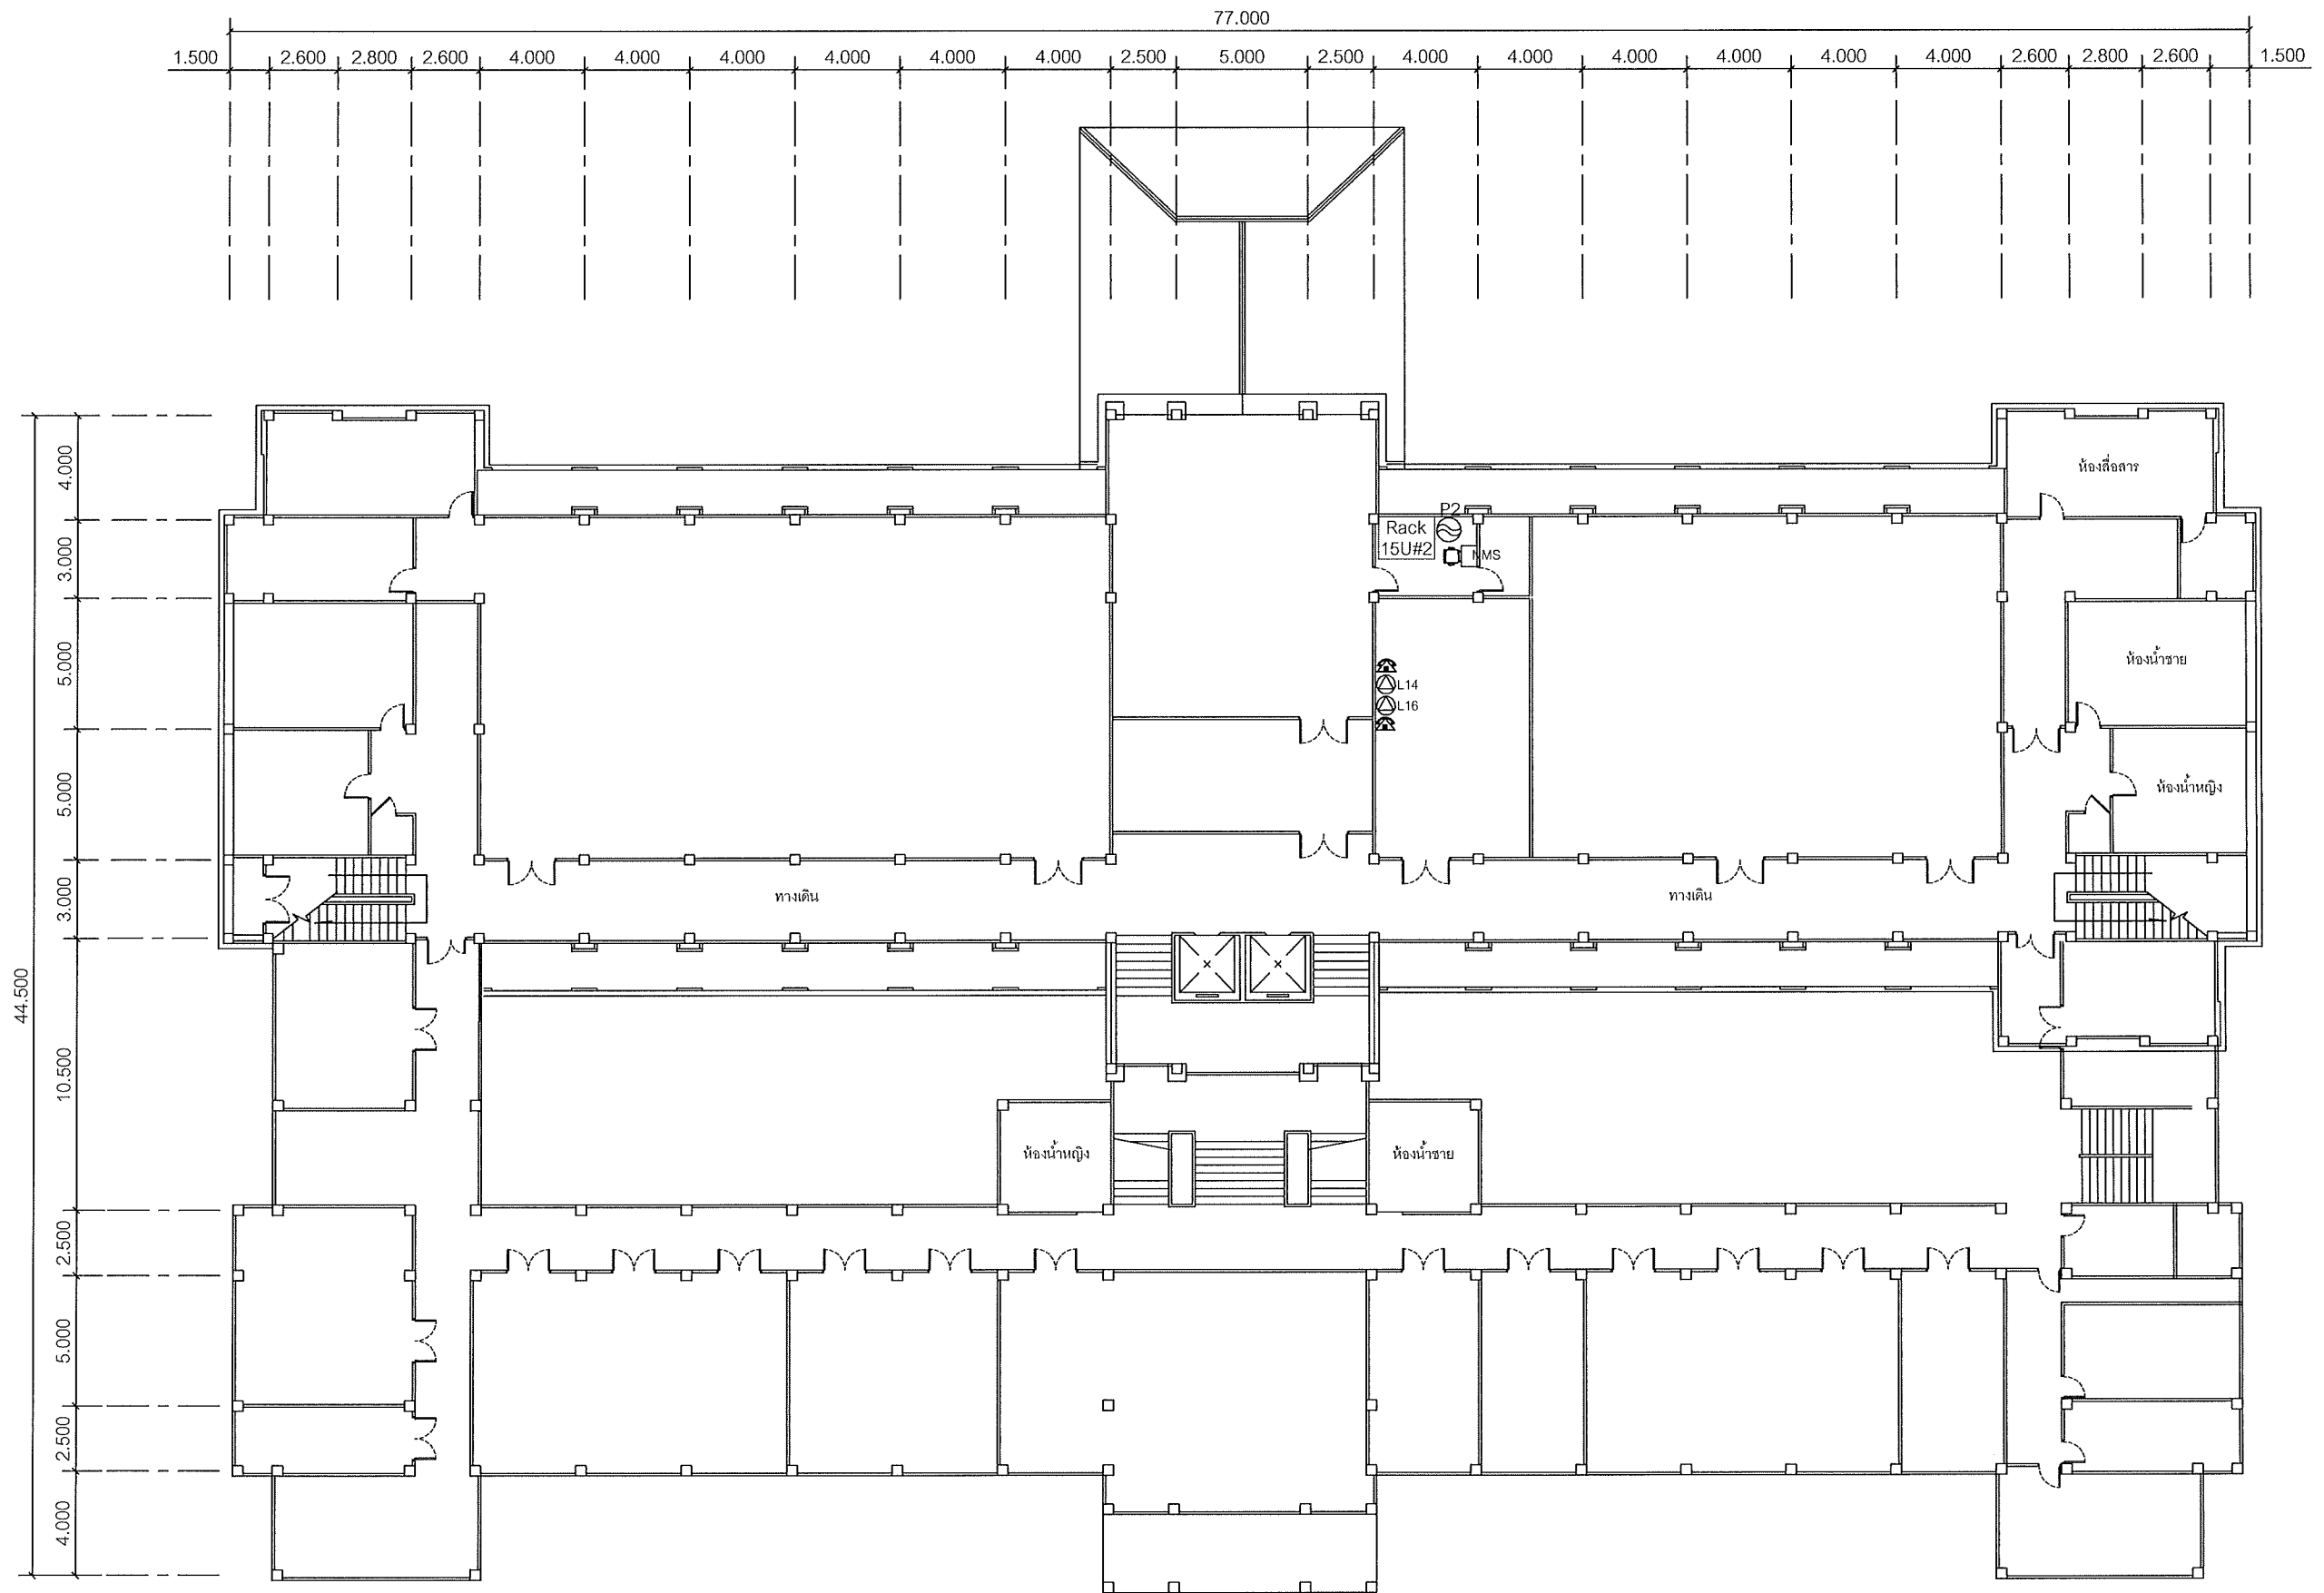

แผนผังอาคารแสดงการติดตั้งอุปกรณ์ภายในอาคาร:

FLOOR LAYOUT แสดงจุดติดตั้งโทรศัพท์ IP PHONE ของศาลากลางจังหวัดสุราษฎร์ธานี ชั้น 3

**SAMART
COMTECH**


99/2 Moo4 Software Park, 34th FL., Chaengwattana Rd.,
Klong Kluar, Pak-Kred, Nornthaburi, 11120 Thailand.
Tel. (662)502-6000 Fax. (662)502-6971

PROJECT:

โครงการปรับปรุงและพัฒนาระบบโทรศัพท์ในชายกระทรวงมหาดไทย

IE: T.Kunakorn	DATE: 10/3/2554	SCALE: 1:250	DWG NO.: MOI-FL-04
PM: R.Pipat	SHEET: 5/6	DRAWN: B.Thongchai	SIZE: A3

Note: Due to SAMART'S ongoing commitment to further product development improvement all specification are subject to change without notice

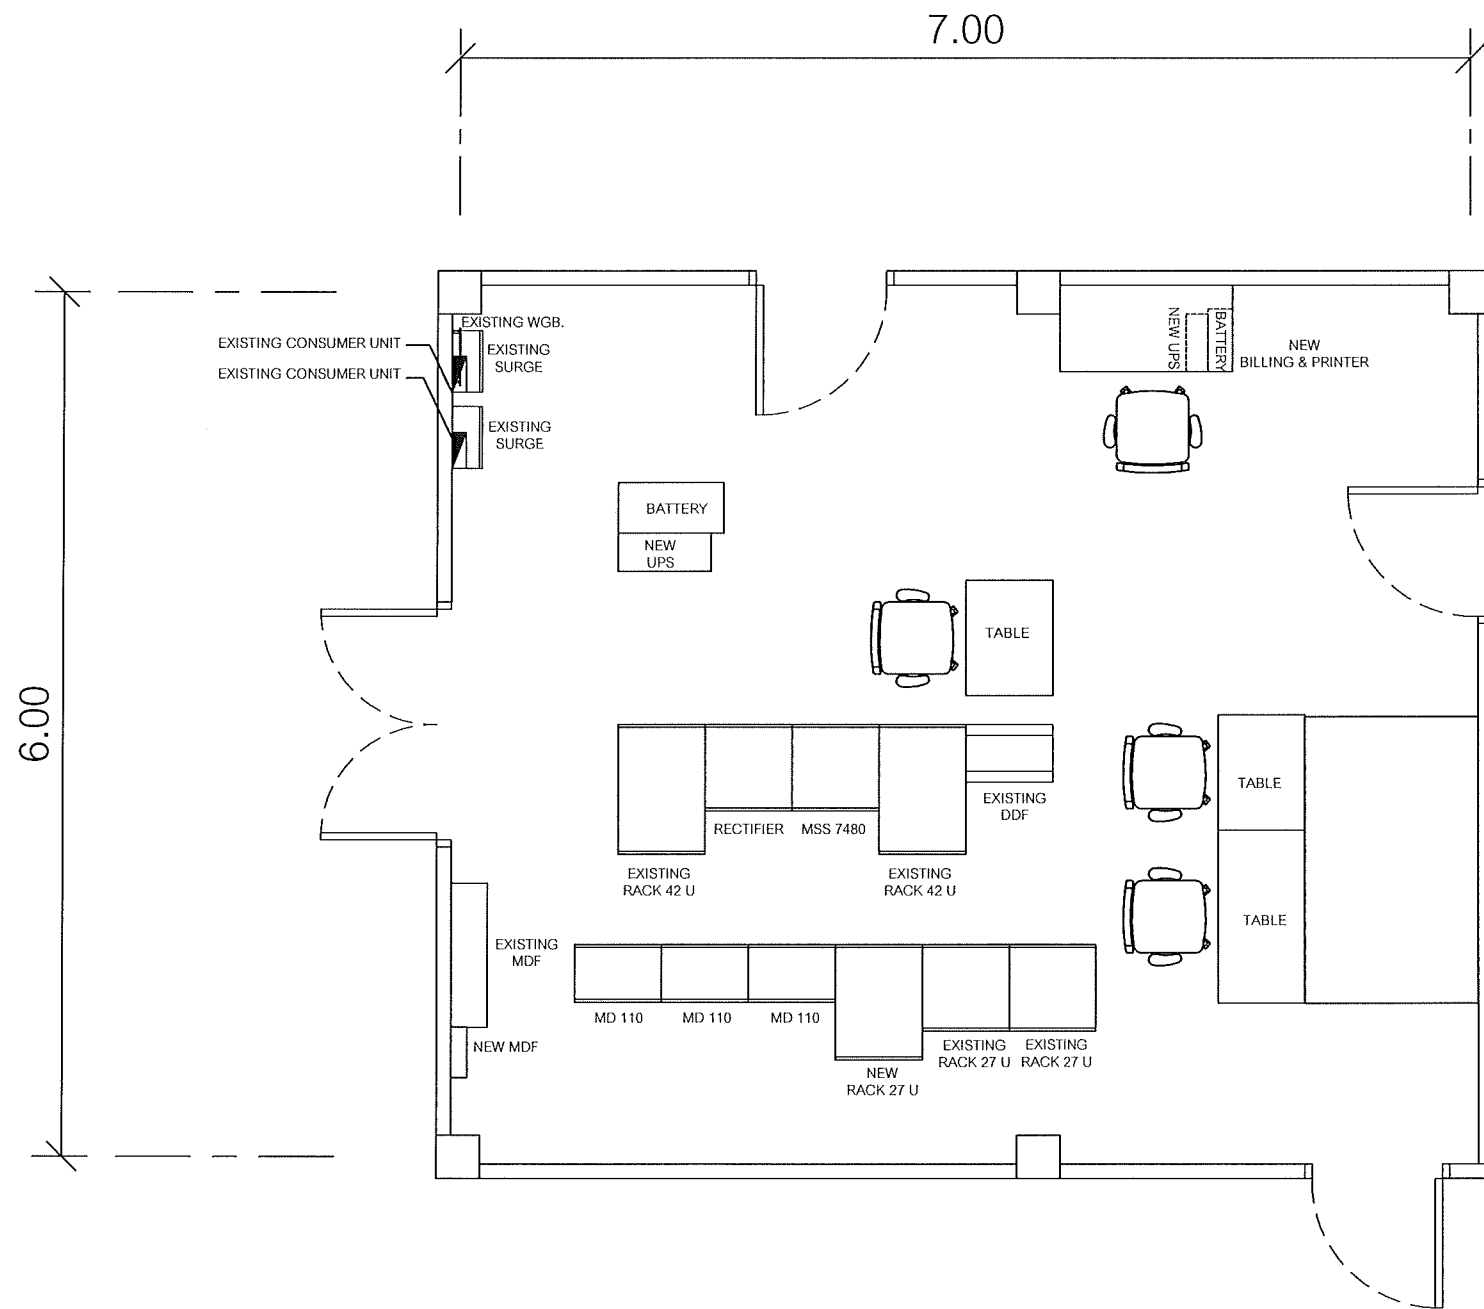

แผนผังอาคารแสดงการติดตั้งอุปกรณ์ภายในอาคาร:

ROOM LAYOUT ของศูนย์เทคโนโลยีสารสนเทศและการสื่อสารเขต 10 สุราษฎร์ธานี ชั้น 2

**SAMART
COMTECH**


99/2 Moo4 Software Park, 34th FL., Chaengwattana Rd.,
Klong Gluar, Pak-Kred, Nornthaburi. 11120 Thailand.
Tel. (662) 502-6000 Fax. (662) 502-6971

PROJECT:


โครงการปรับปรุงและพัฒนาระบบโทรศัพท์ในข่ายกระทรวงมหาดไทย

IE: T.Kunakorn	DATE: 10/3/2554	SCALE: 1:50	DWG NO.: MOI-RL-01
PM: R.Pipat	SHEET: 6/6	DRAWN: B.Thongchai	SIZE: A3


Note: Due to SAMART'S ongoing commitment to further product development improvement all specification are subject to change without notice

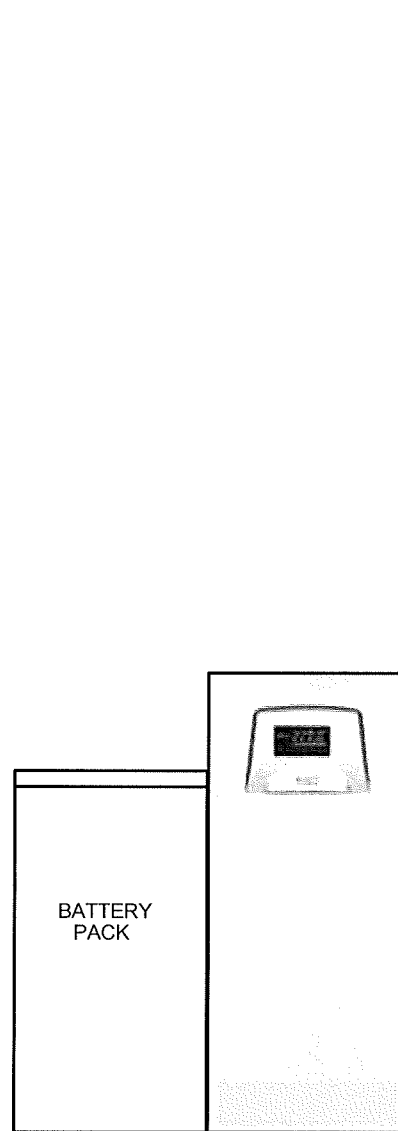

UPS

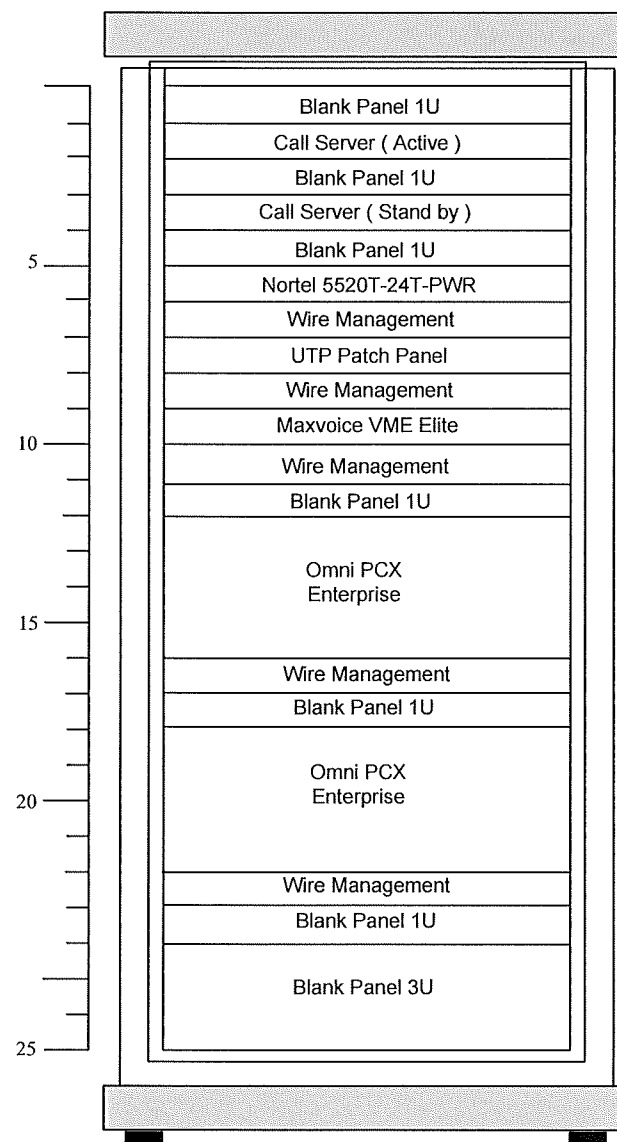

Rack 27U 1 ชุด

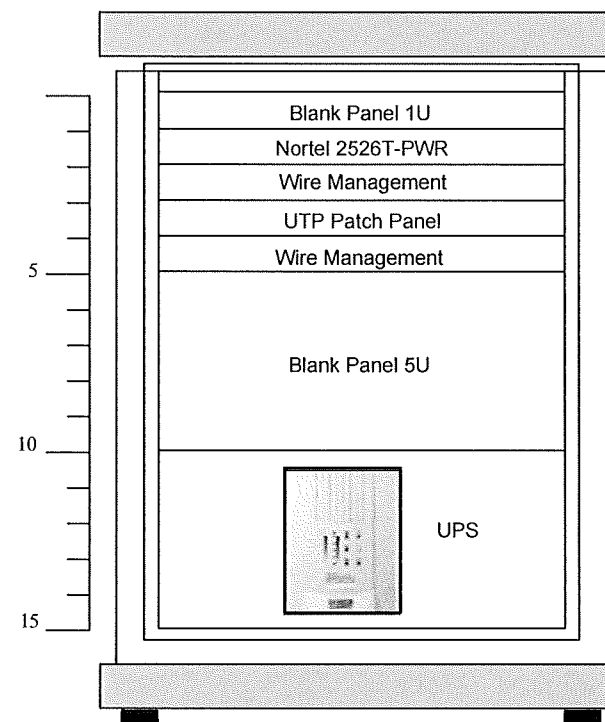

Rack 15U 3 ชุด

RACK LAYOUT

ศูนย์เทคโนโลยีสารสนเทศและการสื่อสารเขต 10 สุราษฎร์ธานี

**SMART
COMTECH**

99/2 Moo 4 Software Park, 34th FL., Chaengwattana Rd.,
Klong Gluar, Pak-kred, Nonthaburi, 11120 Thailand.
Tel. (662) 502-6000 Fax. (662) 502-6971

PROJECT :

โครงการปรับปรุงและพัฒนาระบบโทรศัพท์ในข่ายกระทรวงมหาดไทย

IE :	DATE: 17/1/2554	SCALE: NTS	DWG NO.:
PM: R.Pipat	SHEET: 1/1	DRAWN: T.Kunakorn	SIZE: A3

Note : Due to SMART'S ongoing commitment to further product development and improvement all specifications are subject to change without notice