



กระทรวงมหาดไทย

โครงการปรับปรุงและพัฒนาระบบโทรศัพท์
ในข่ายกระทรวงมหาดไทย
ตามสัญญาเลขที่ 160/2553

AS-BUILT DRAWING

ศูนย์อำนวยการบริหารจังหวัดชายแดนใต้

บริษัท สามารทคอมเทค จำกัด

จุดติดตั้ง	สถานที่
L1	IP PHONE Type 1 ห้องเลขานุการ ศอ.บต.
L2	IP PHONE Type 1 ห้องรองฯ บริหาร
L3	IP PHONE Type 1 ห้องรองฯ ทหาร
L4	IP PHONE Type 1 ห้องรองฯ ศึกษา
L5	IP PHONE Type 2 หน้าห้องเลขานุการ ศอ.บต.
L6	IP PHONE Type 2 หน้าห้องรองฯ
L7	IP PHONE Type 2 ห้อง ผอ.ศึกษา วัฒนธรรมและกีฬา
L8	IP PHONE Type 2 หน้าห้อง ผอ.ศึกษา วัฒนธรรมและกีฬา
L9	IP PHONE Type 2 ห้องปฏิบัติการสื่อสาร
L10	IP PHONE Type 2 ห้อง ผอ.ฝ่ายนโยบายและแผน
L11	IP PHONE Type 2 หน้าห้อง ผอ.ฝ่ายนโยบายและแผน
L12	IP PHONE Type 2 ห้อง ผอ.ฝ่ายวิเคราะห์และประเมินสถานการณ์
L13	IP PHONE Type 2 หน้าห้อง ผอ.ฝ่ายวิเคราะห์และประเมินสถานการณ์
L14	IP PHONE Type 2 ห้องสายด่วน สันติสุขถาวร 1880
L15	IP PHONE Type 2 ห้อง ผอ.สำนักเลขาฯ กลุ่มงานบุคคล
L16	IP PHONE Type 2 หน้าห้อง ผอ.สำนักเลขาฯ กลุ่มงานบุคคล

LAN OUTLET

ศูนย์อำนวยการบริหารจังหวัดชายแดนภาคใต้ (ศอ.บต.)


**SAMART
COMTECH**

99/2 Moo 4 Software Park, 34th FL., Chaengwattana Rd.,
Klong Gluar, Pak-Kred, Nonthaburi, 11120 Thailand.
Tel. (662) 502-6000 Fax. (662) 502-6971

PROJECT :

โครงการปรับปรุงและพัฒนาระบบโทรศัพท์ในข่ายกระทรวงมหาดไทย

IE :	DATE: 17/1/2554	SCALE: NTS	DWG NO.:
PM: R.Pipat	SHEET: 1/7	DRAWN: E.ANUCHAI	SIZE: A3

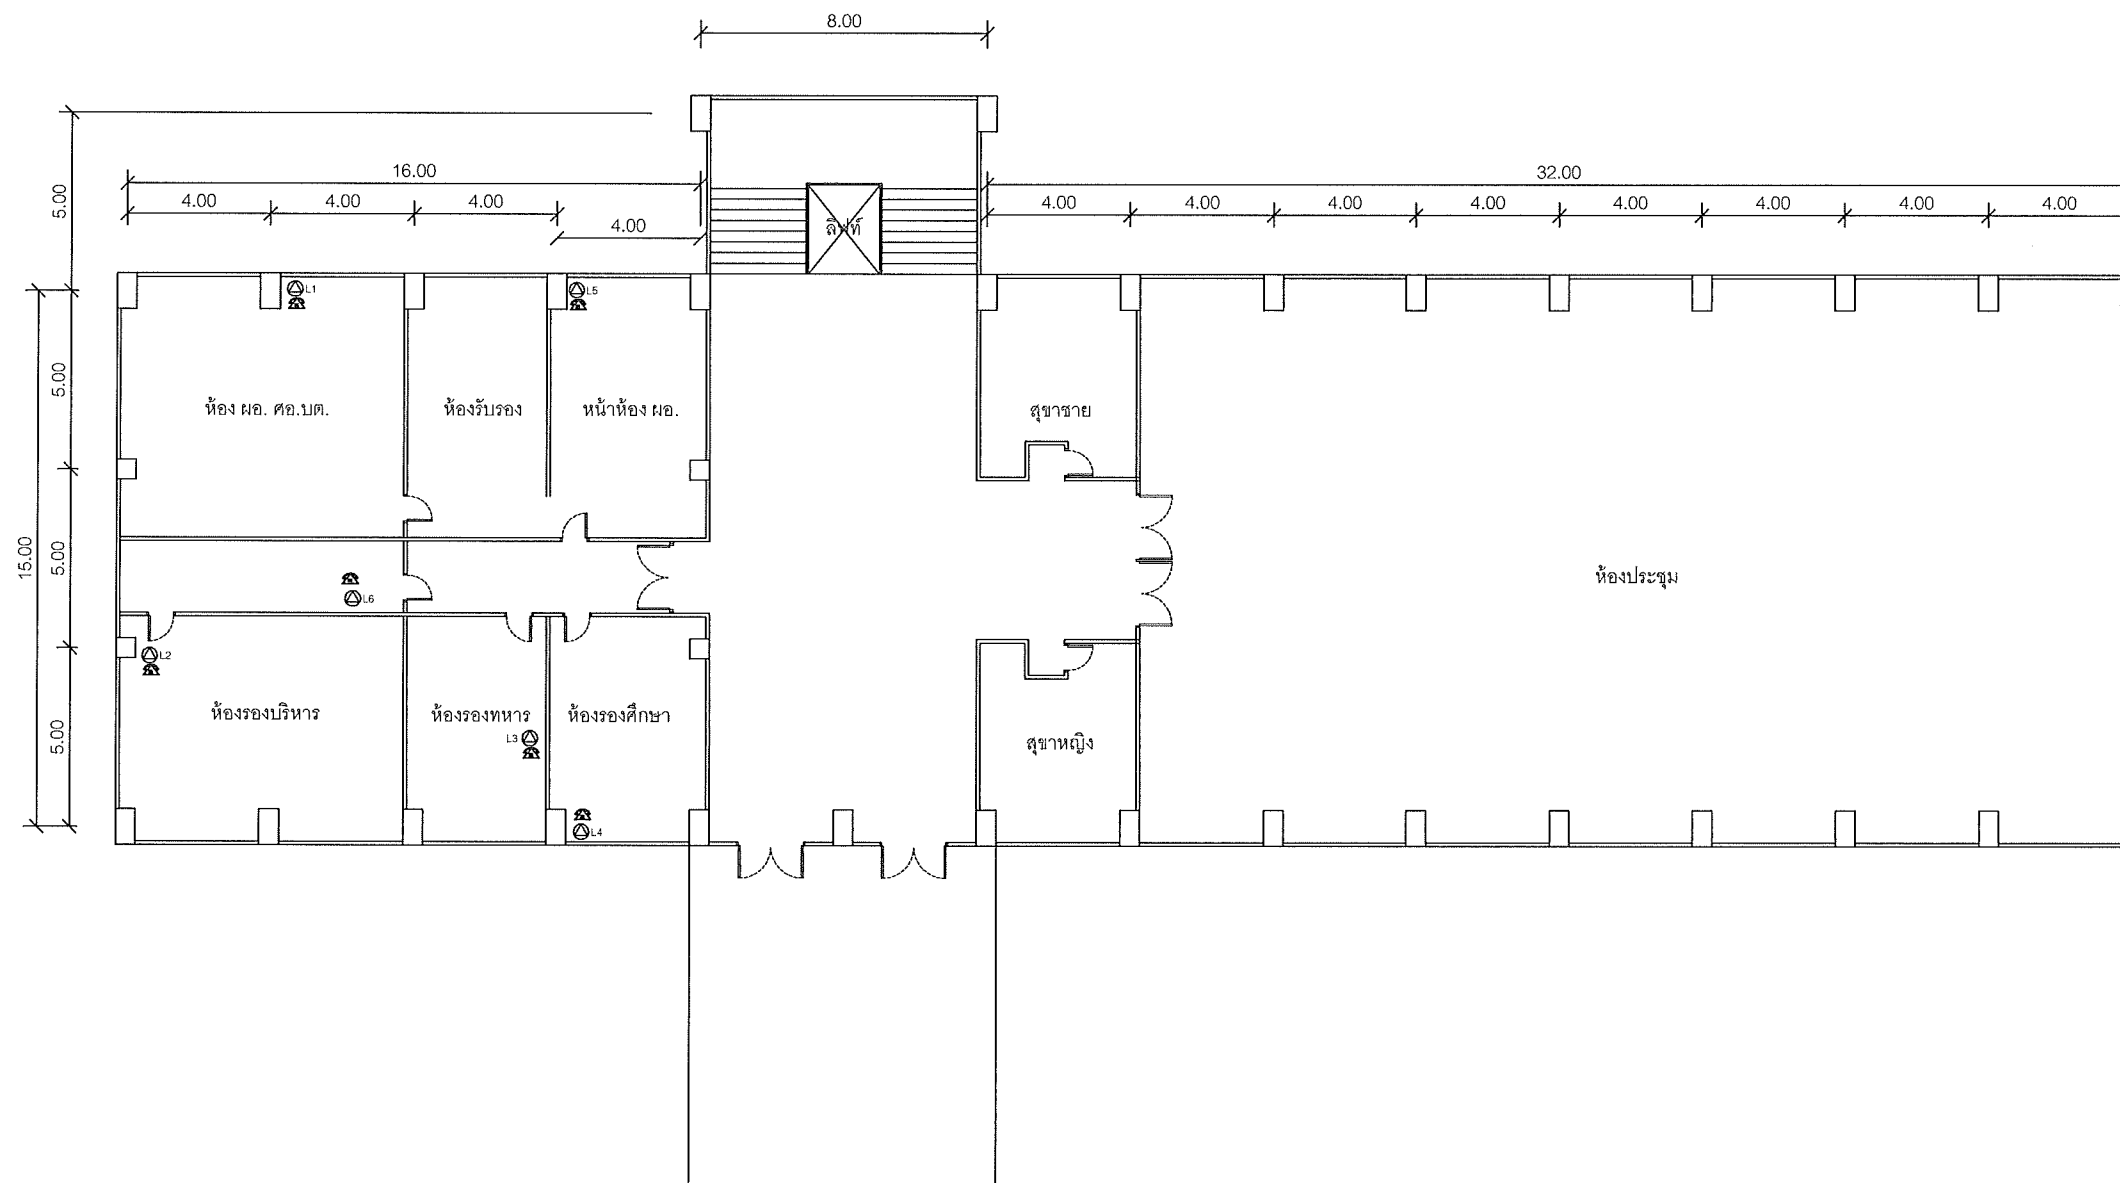

แผนผังอาคารแสดงการติดตั้งอุปกรณ์ภายในอาคาร :

FLOOR LAYOUT ของสถานีศูนย์อำนวยการบริหารฐานในพื้นที่จังหวัดชายแดนภาคใต้
(อาคารเอนกประสงค์ ชั้น 1)


**SMART
COMTECH**

99/2 Moo4 Software Park, 34th FL., Chaengwattana Rd.,
Klong Gluar, Pak-Kred, Nornthaburi, 11120 Thailand.
Tel. (662) 502-6000 Fax. (662) 502-6971

PROJECT:

โครงการปรับปรุงและพัฒนาระบบโทรศัพท์ในค่ายกระทรวงมหาดไทย

IE: T.Kunakorn	DATE: 10/3/2554	SCALE: 1:250	DWG NO.: MOI-FL-01
PM: R.Pipat	SHEET: 2/7	DRAWN: B.Thongchai	SIZE: A3

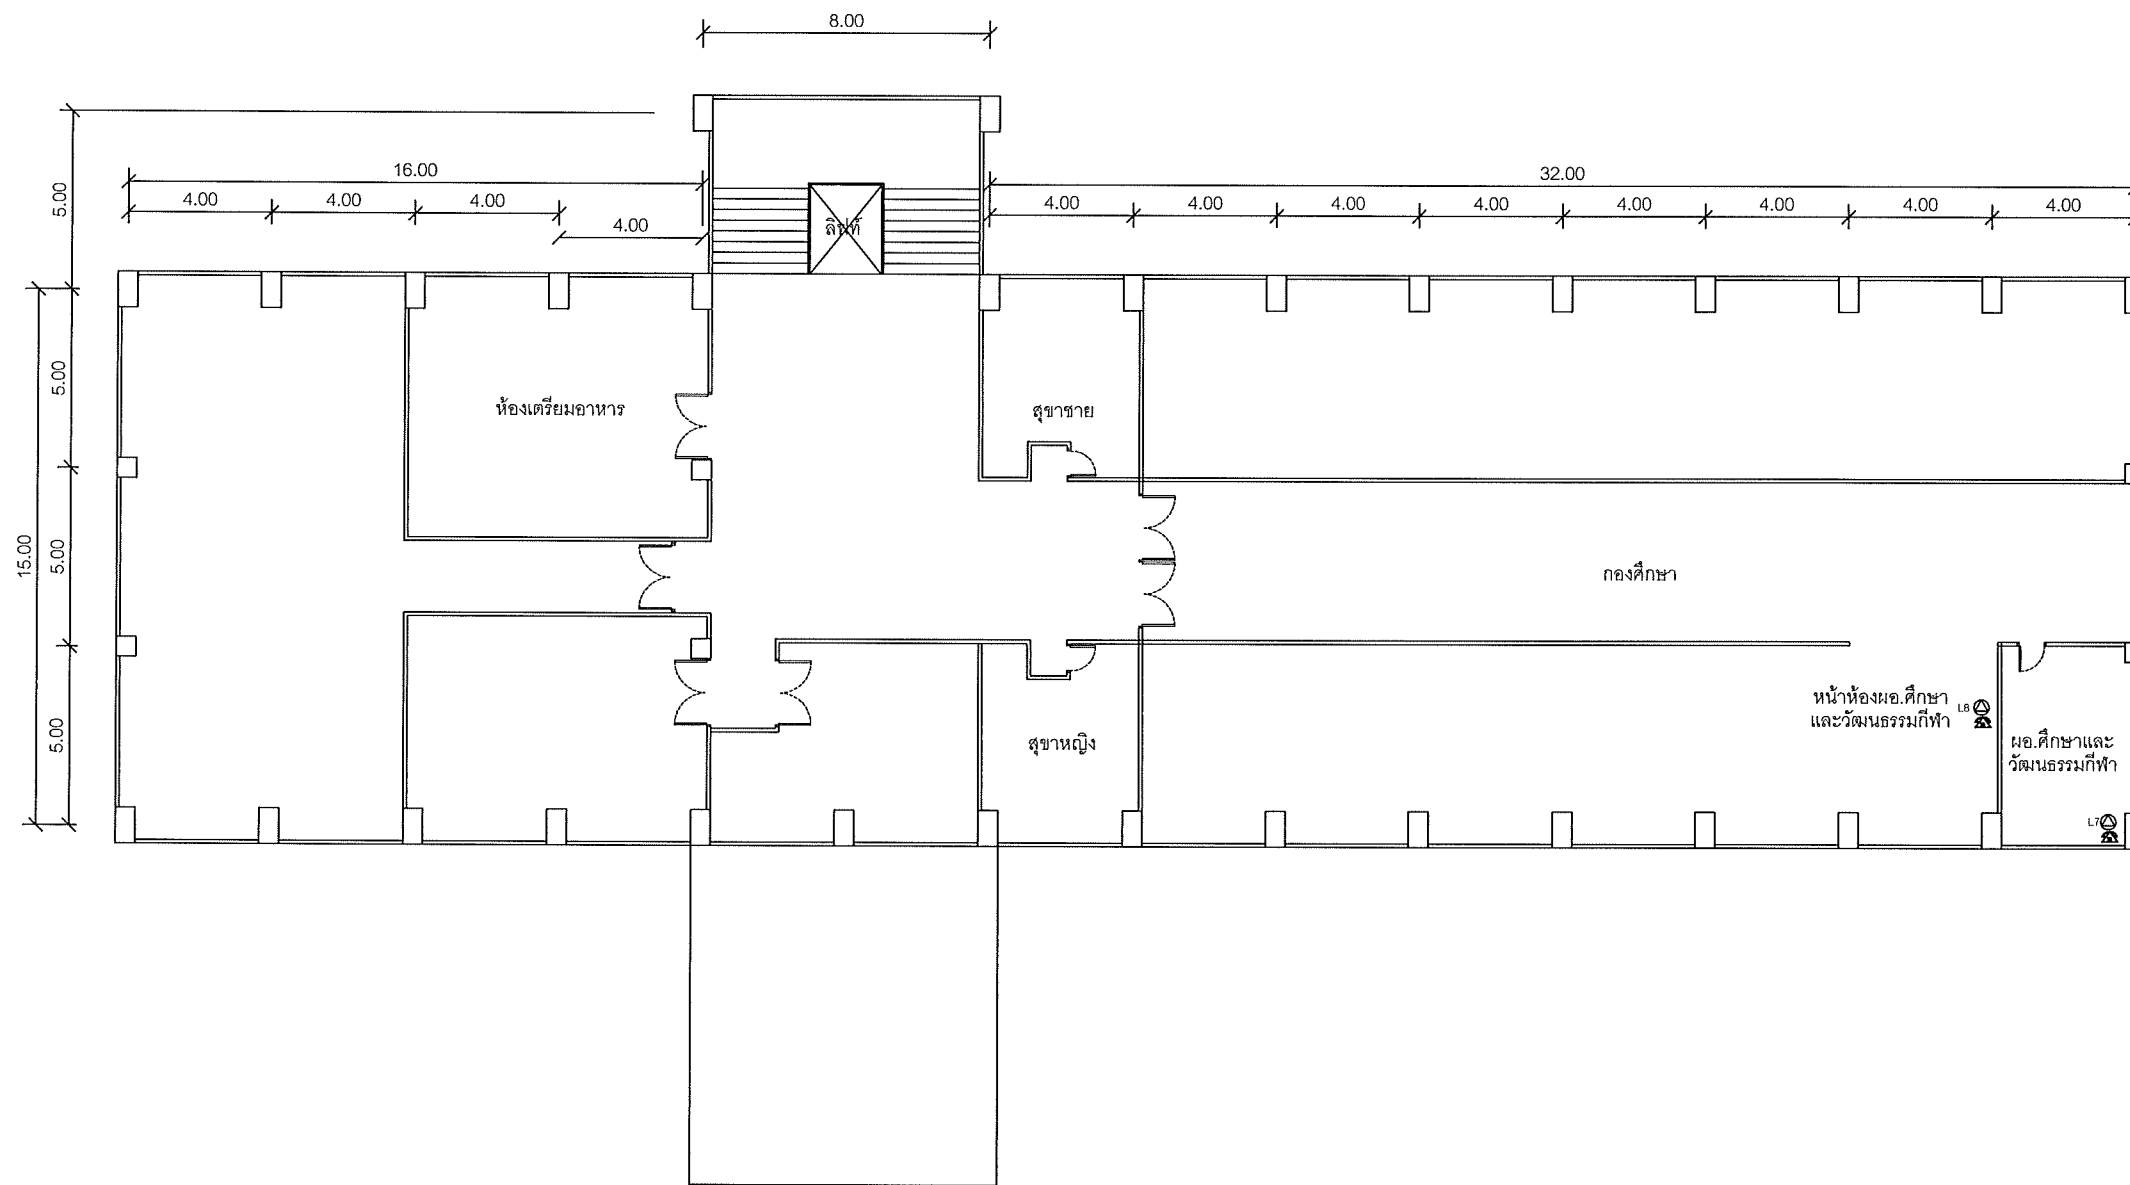

แผนผังอาคารแสดงการติดตั้งอุปกรณ์ภายในอาคาร:

FLOOR LAYOUT ของสถานีศูนย์อำนวยความสะดวกบริหารงานในพื้นที่จังหวัดชายแดนภาคใต้
(อาคารเอนกประสงค์ ชั้น 2)


**SMART
COMTECH**

99/2 Moo4 Software Park, 34th FL., Chaengwattana Rd.,
Klong Gluar, Pak-Kred, Nornthaburi, 11120 Thailand.
Tel. (662) 502-6000 Fax. (662) 502-6971

PROJECT:

โครงการปรับปรุงและพัฒนาระบบโทรศัพท์ในข่ายกระทรวงมหาดไทย

IE: T.Kunakorn	DATE: 10/3/2554	SCALE: 1:250	DWG NO.: MOI-FL-02
PM: R.Pipat	SHEET: 3/7	DRAWN: B.Thongchai	SIZE: A3

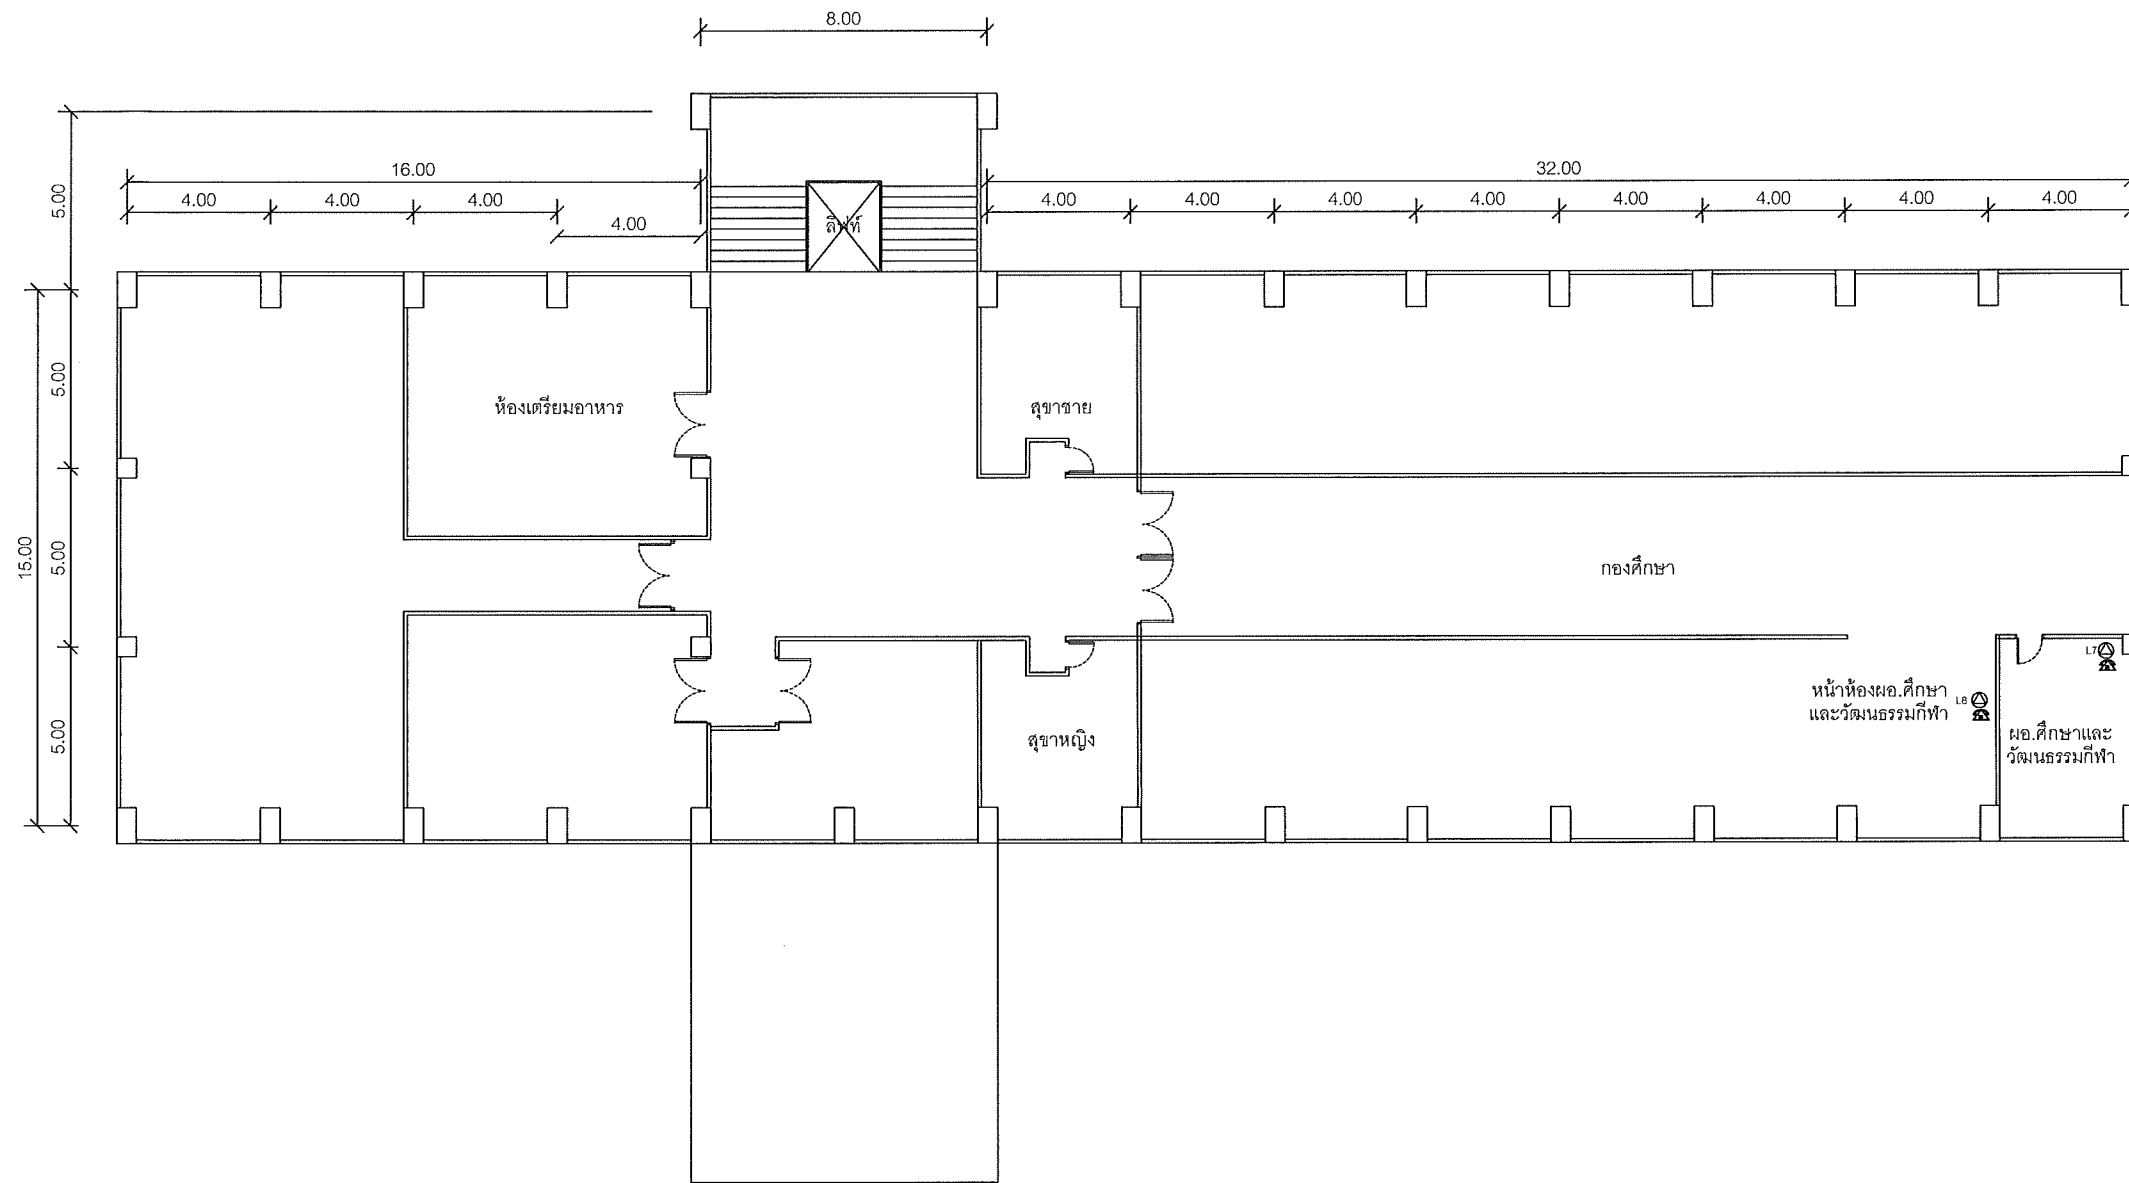

แผนผังอาคารแสดงการติดตั้งอุปกรณ์ภายในอาคาร:

FLOOR LAYOUT ของสถานีศูนย์อำนวยการบริหารงานในพื้นที่จังหวัดชายแดนภาคใต้
(อาคารเอนกประสงค์ ชั้น 2)


**SMART
COMTECH**

99/2 Moo4 Software Park, 34th FL., Chaengwattana Rd.,
Klong Gluar, Pak-Kred, Nornthaburi. 11120 Thailand.
Tel. (662) 502-6000 Fax. (662) 502-6971

PROJECT:

โครงการปรับปรุงและพัฒนาระบบโทรศัพท์ในข่ายกระทรวงมหาดไทย

IE: T.Kunakorn	DATE: 10/3/2554	SCALE: 1:250	DWG NO.: MOI-FL-02
PM: R.Pipat	SHEET: 3/7	DRAWN: B.Thongchai	SIZE: A3

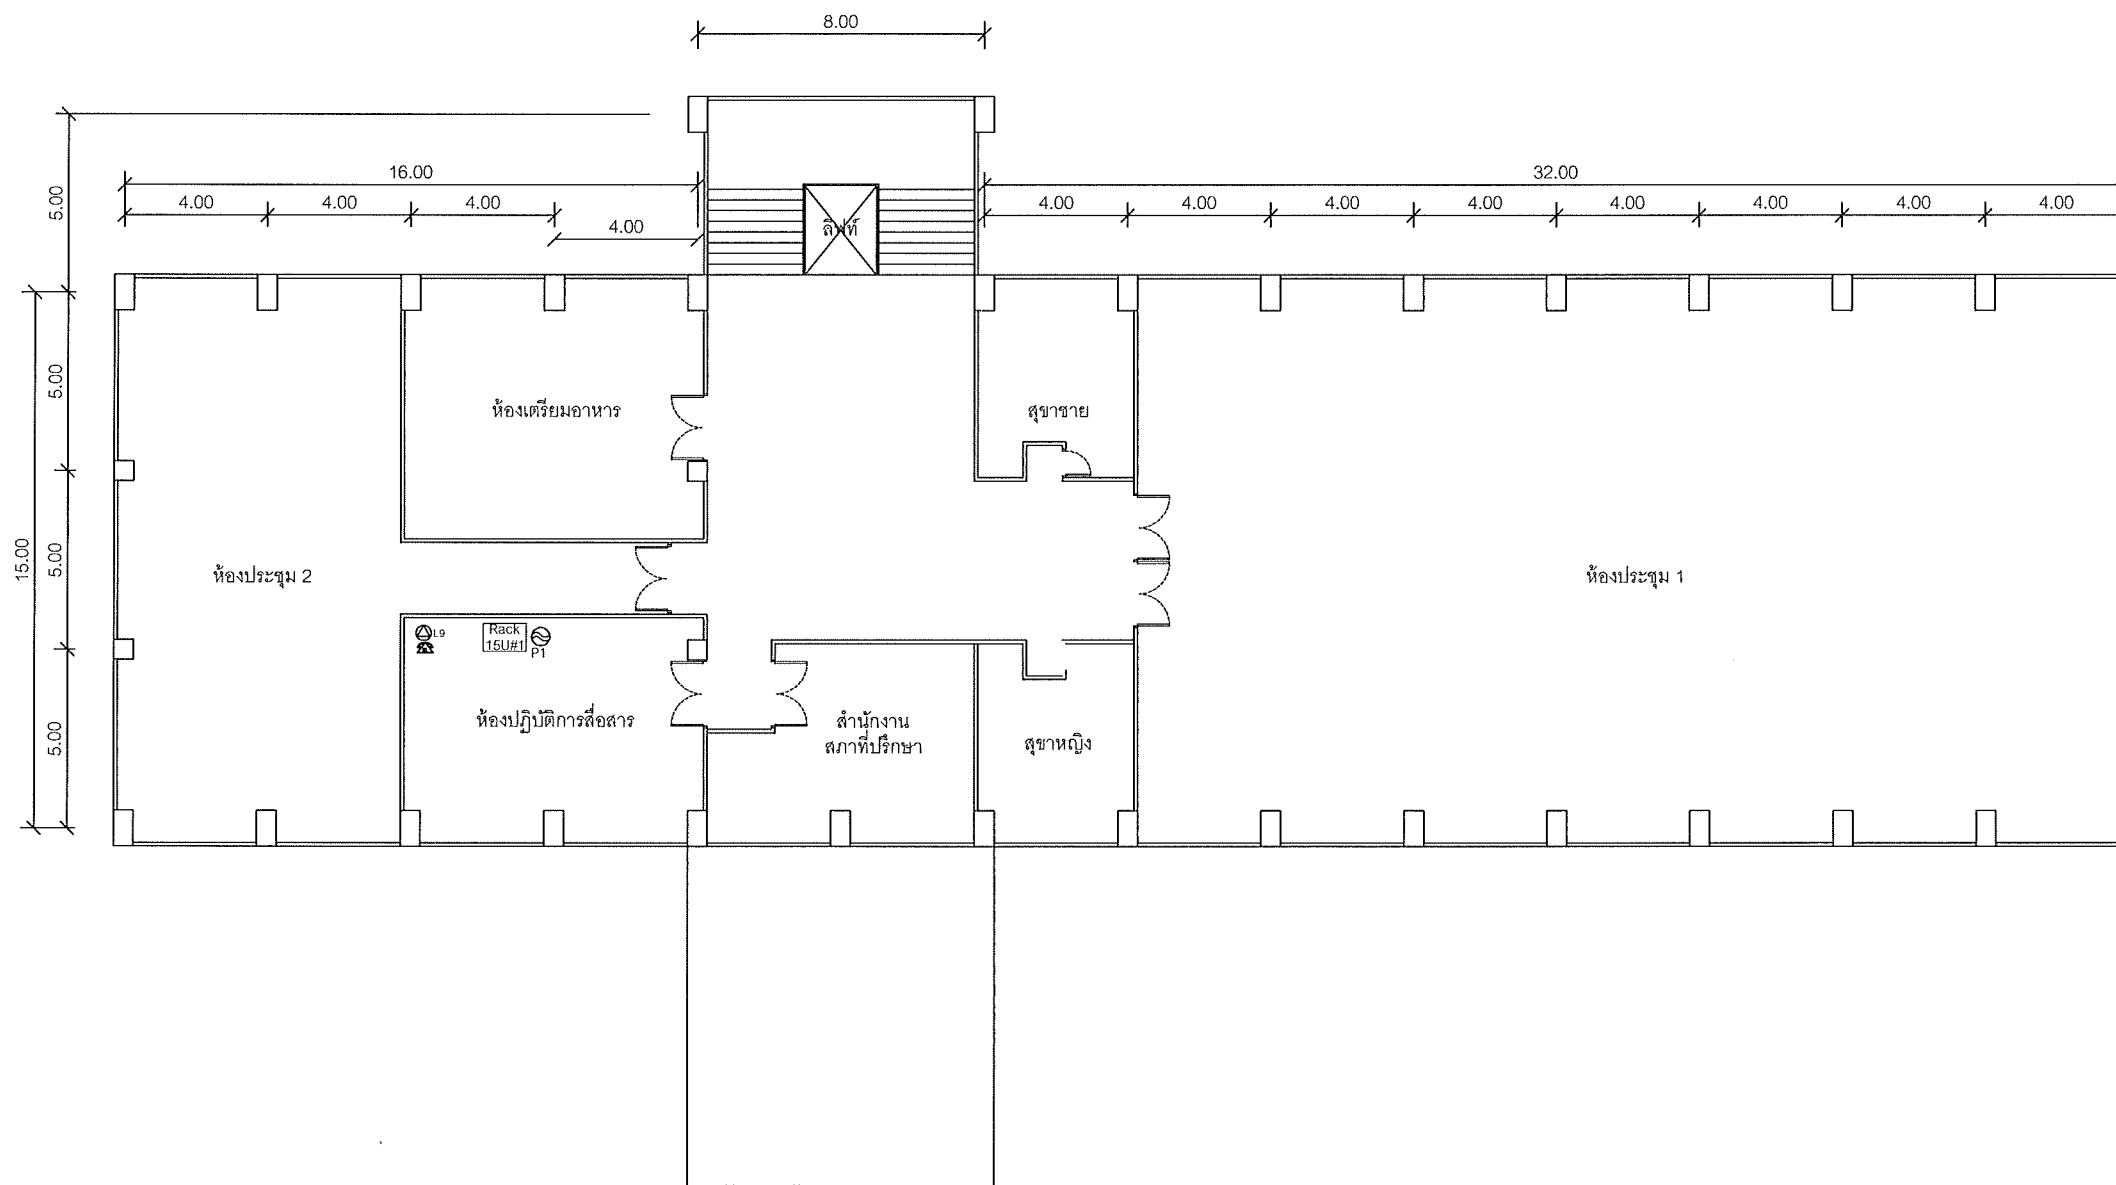

แผนผังอาคารแสดงการติดตั้งอุปกรณ์ภายในอาคาร:

FLOOR LAYOUT ของสถานีศูนย์อำนวยความสะดวกบริหารงานในพื้นที่จังหวัดชายแดนภาคใต้
(อาคารเอนกประสงค์ ชั้น 3)


**SMART
COMTECH**

99/2 Moo4 Software Park, 34th FL., Chaengwattana Rd.,
Klong Gluar, Pak-Kred, Nonthaburi. 11120 Thailand.
Tel. (662) 502-6000 Fax. (662) 502-6971

PROJECT:

โครงการปรับปรุงและพัฒนาระบบโทรศัพท์ในข่ายกระทรวงมหาดไทย

IE: T.Kunakorn	DATE: 10/3/2554	SCALE: 1:250	DWG NO.: MOI-FL-03
PM: R.Pipat	SHEET: 4/7	DRAWN: B.Thongchai	SIZE: A3

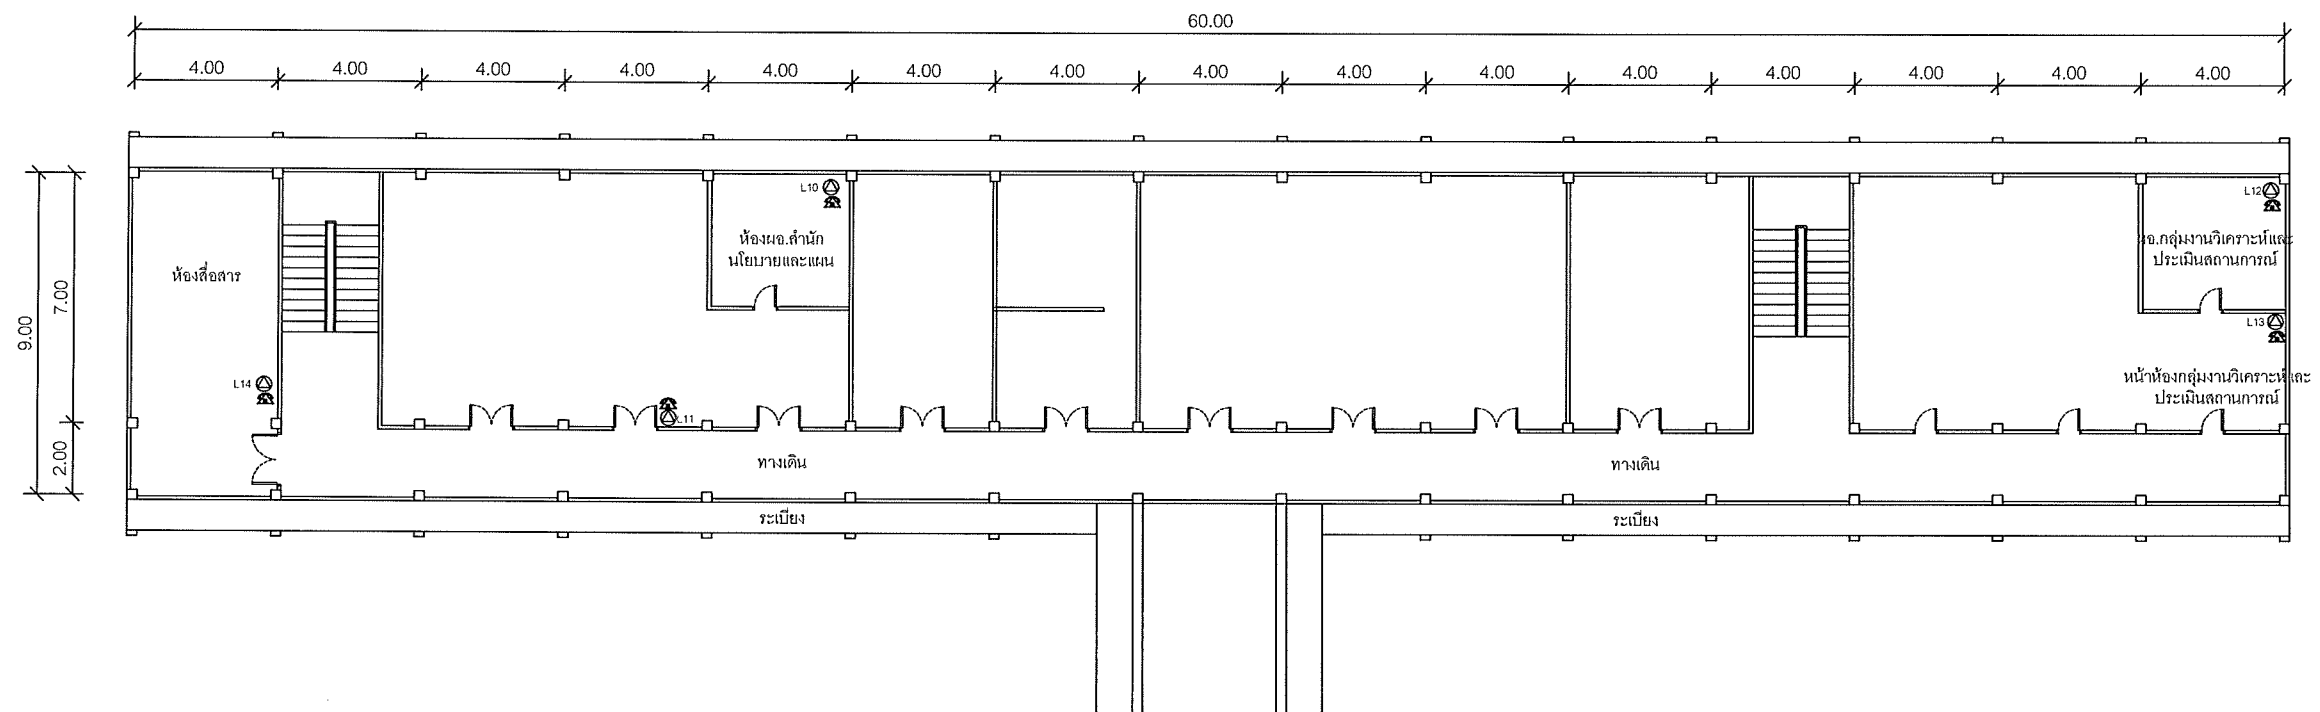

แผนผังอาคารแสดงการติดตั้งอุปกรณ์ภายในอาคาร:

FLOOR LAYOUT ของสถานีศูนย์อำนวยการบริหารงานในพื้นที่จังหวัดชายแดนภาคใต้
(อาคารอำนวยการ ชั้น 2)


**SMART
COMTECH**

99/2 Moo4 Software Park, 34th FL., Chaengwattana Rd.,
Klong Gluar, Pak-Kred, Nornthaburi, 11120 Thailand.
Tel. (662) 502-6000 Fax. (662) 502-6971

PROJECT:

โครงการปรับปรุงและพัฒนาระบบโทรศัพท์ในข่ายกระทรวงมหาดไทย

IE: T.Kunakorn	DATE: 10/3/2554	SCALE: 1:250	DWG NO.: MOI-FL-04
PM: R.Pipat	SHEET: 5/7	DRAWN: B.Thongchai	SIZE: A3

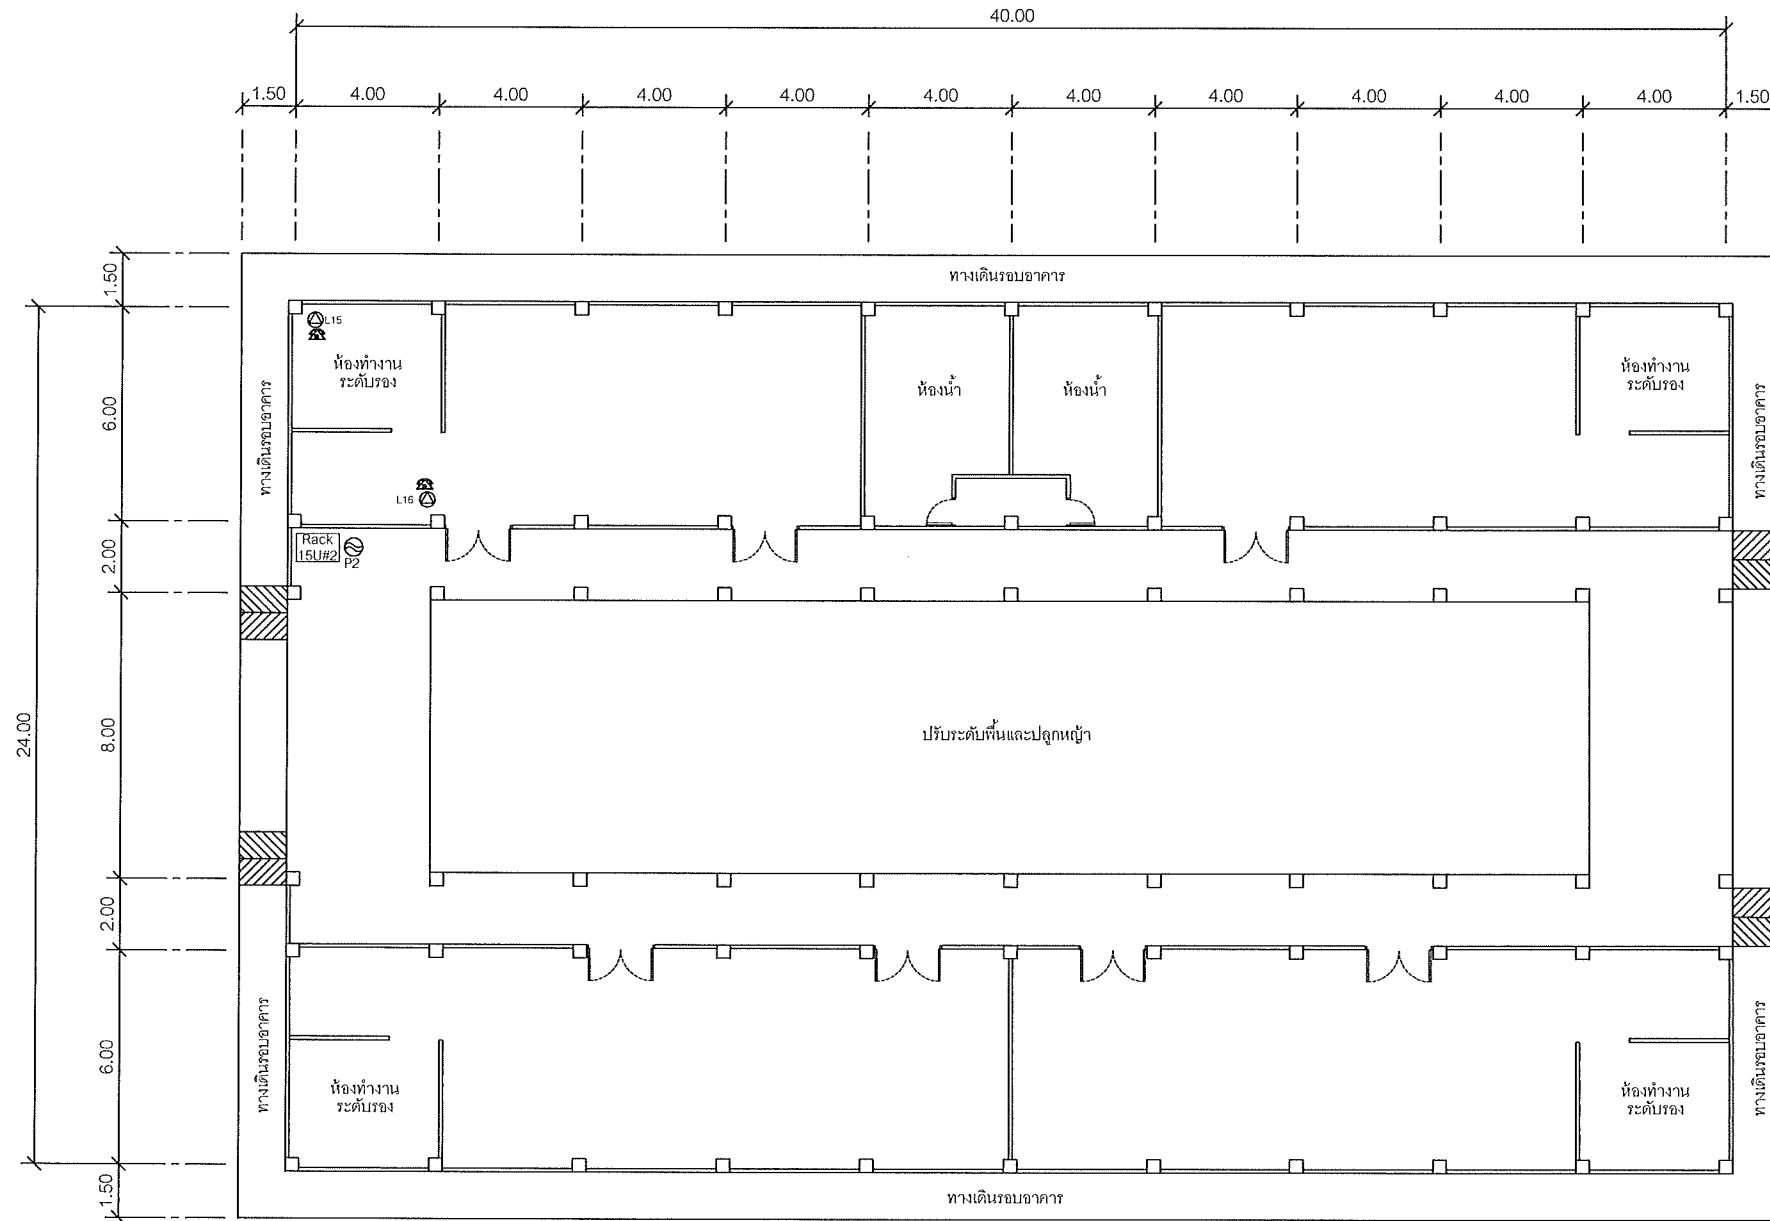

แผนผังอาคารแสดงการติดตั้งอุปกรณ์ภายในอาคาร :

FLOOR LAYOUT ของสถานีศูนย์อำนวยความสะดวกบริหารงานในพื้นที่จังหวัดชายแดนภาคใต้
(อาคารตึกแดง)


**SMART
COMTECH**

99/2 Moo4 Software Park, 34th FL., Chaengwattana Rd.,
Klong Gluar, Pak-Kred, Nonthaburi. 11120 Thailand.
Tel. (662) 502-6000 Fax. (662) 502-6971

PROJECT:

โครงการปรับปรุงและพัฒนาระบบโทรศัพท์ในข่ายกระทรวงมหาดไทย

IE: T.Kunakorn	DATE: 10/3/2554	SCALE: 1:250	DWG NO.: MOI-FL-01
PM: R.Pipat	SHEET: 6/7	DRAWN: B.Thongchai	SIZE: A3

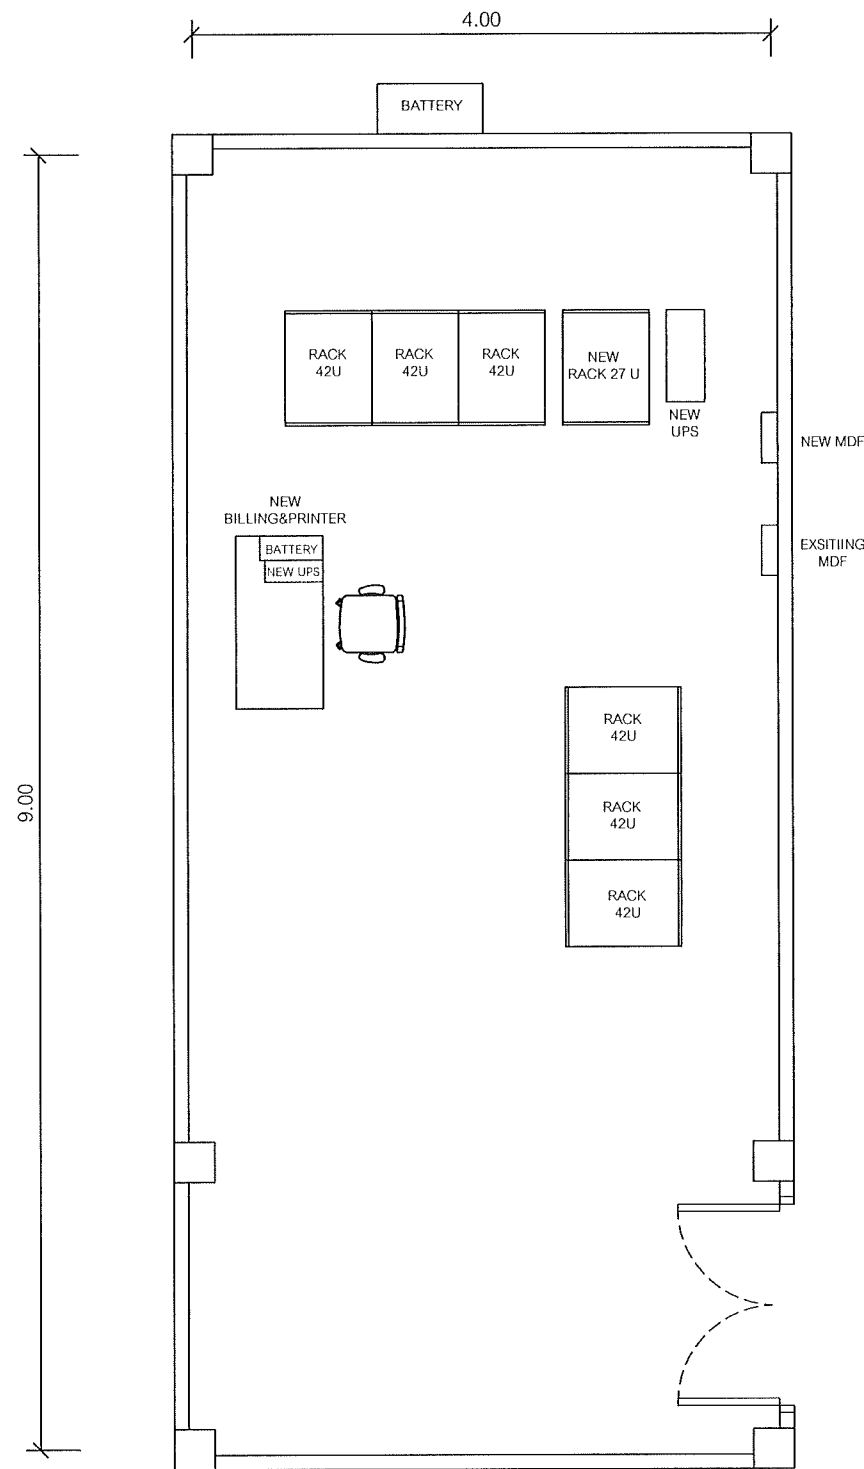

แผนผังอาคารแสดงการติดตั้งอุปกรณ์ภายในอาคาร:

ROOM LAYOUT ของห้องปฏิบัติการสื่อสาร ชั้น 2 อาคารอำนวยการ

**SAMART
COMTECH**


99/2 Moo4 Software Park, 34th FL., Chaengwattana Rd.,
Klong Gluar, Pak-Kred, Nornthaburi. 11120 Thailand.
Tel. (662) 502-6000 Fax. (662) 502-6971

PROJECT:

โครงการปรับปรุงและพัฒนาระบบโทรศัพท์ในชายกระทรวงมหาดไทย

IE: T.Kunakorn	DATE: 10/3/2554	SCALE: 1:50	DWG NO.: MOI-RL-01
PM: R.Pipat	SHEET: 7/7	DRAWN: B.Thongchai	SIZE: A3

Note: Due to SAMART'S ongoing commitment to further product development improvement all specification are subject to change without notice

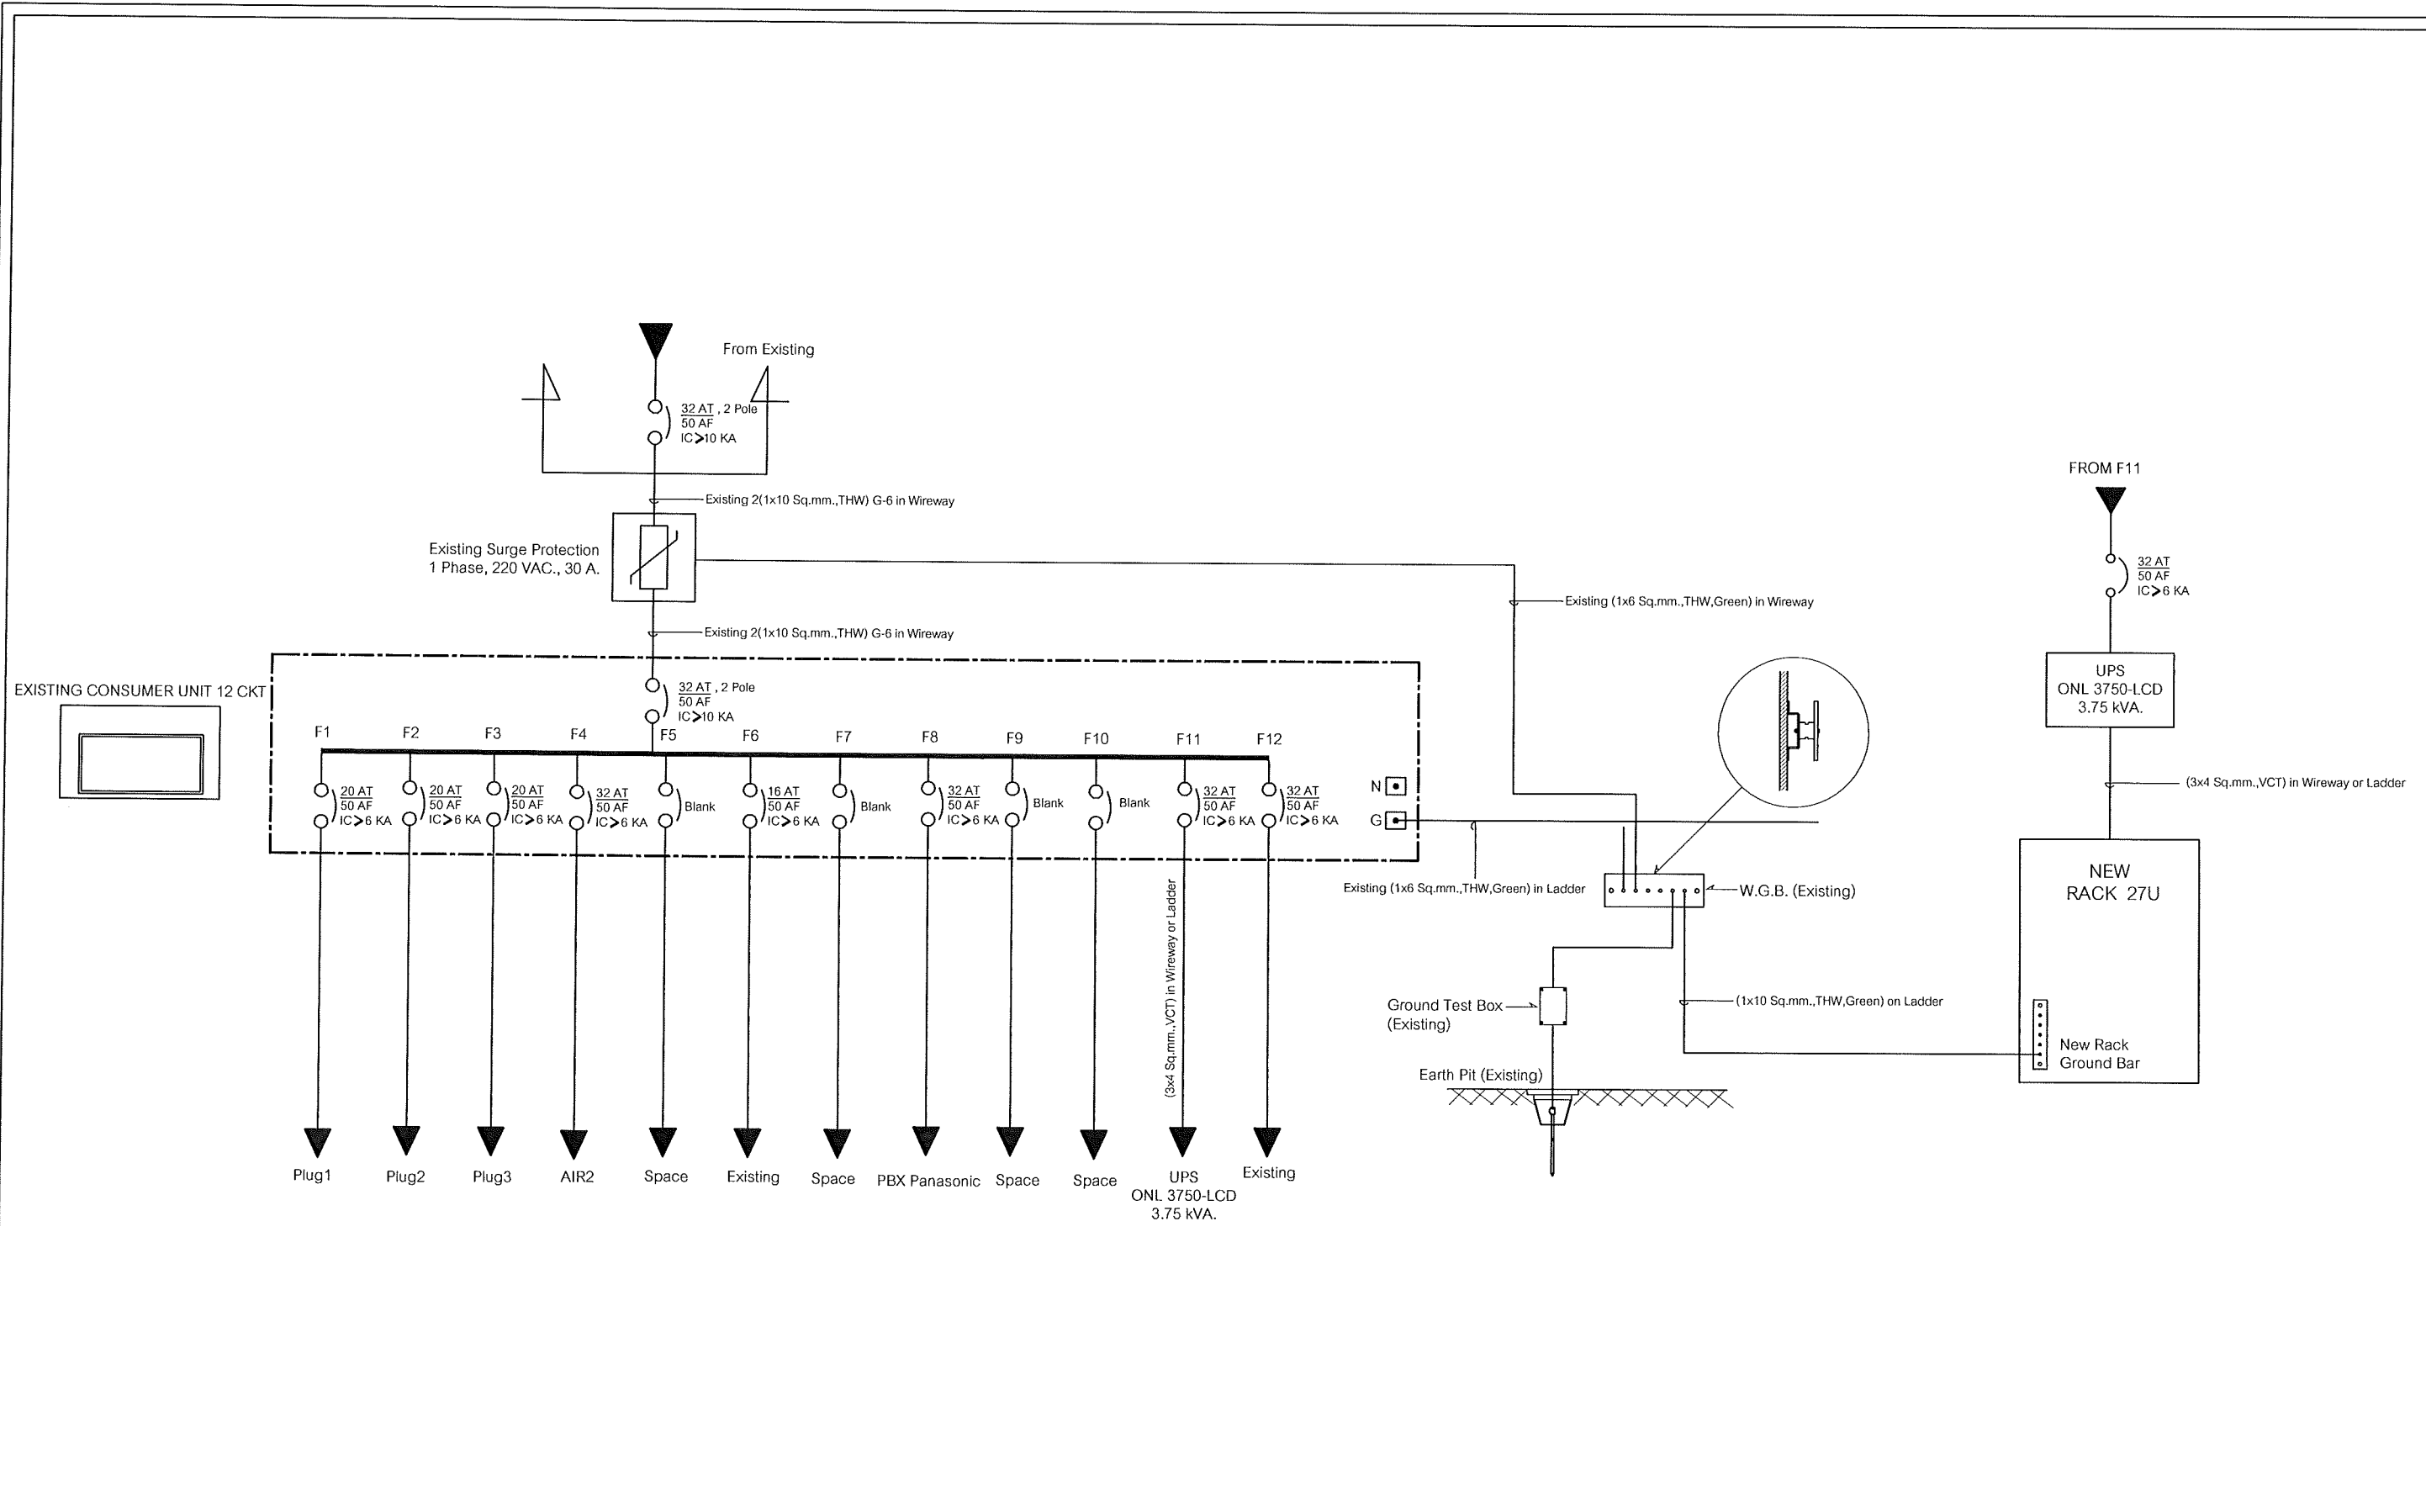

SINGLE LINE DIAGRAM

ศูนย์อำนวยการบริหารจังหวัดชายแดนภาคใต้

**SAMART
COMTECH**


99/2 Moo4 Software Park, 34th FL., Chaengwattana Rd.,
Klong Gluar, Pak-Kred, Nornthaburi. 11120 Thailand.
Tel. (662)502-6000 Fax. (662)502-6971

PROJECT:


โครงการปรับปรุงและพัฒนาระบบโทรศัพท์ในข่ายกระทรวงมหาดไทย

IE: T.Kunakorn	DATE: 10/3/2554	SCALE: NTS	DWG NO.: MOI-SL-01
PM: R.Pipat	SHEET: 1/1	DRAWN: T.Kunakorn	SIZE: A3


Note: Due to SAMART'S ongoing commitment to further product development improvement all specification are subject to change without notice

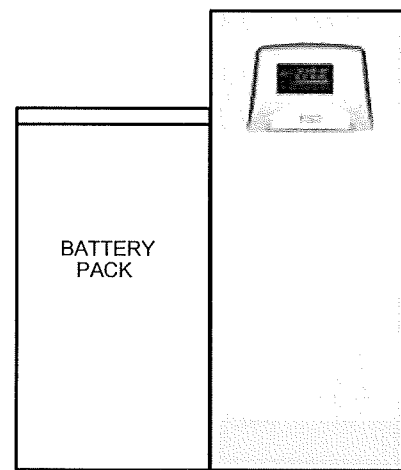

UPS

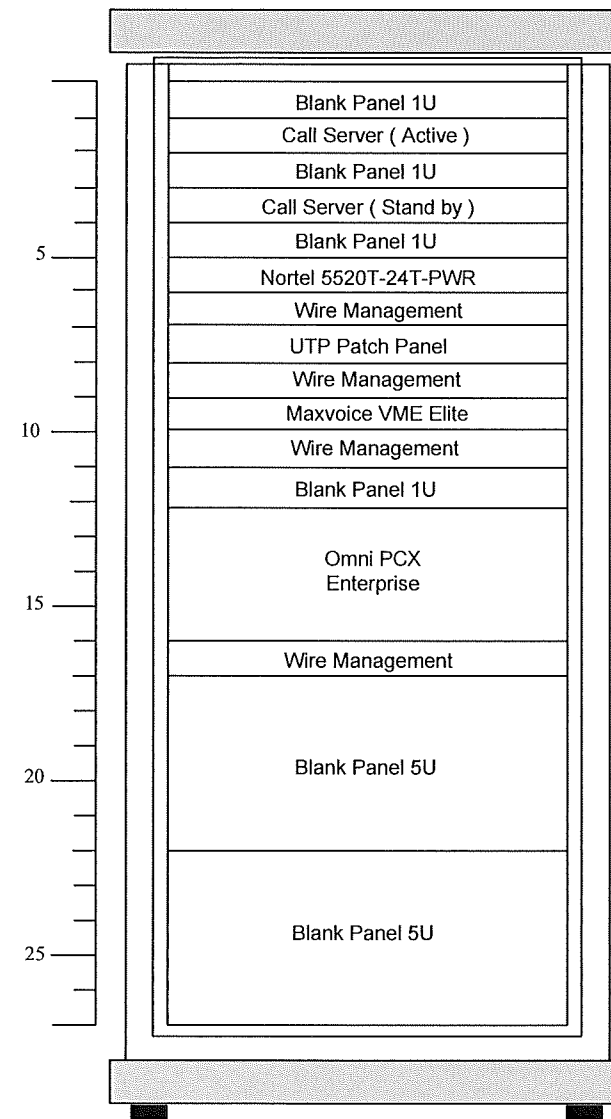

Rack 27U 1 ชุด

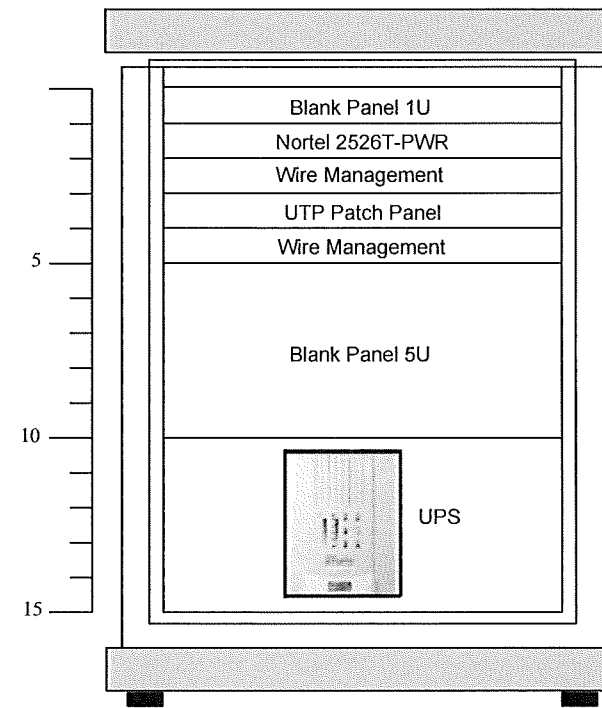

Rack 15U 2 ชุด

RACK LAYOUT

ศูนย์อำนวยการบริหารจังหวัดชายแดนใต้ (ศอ.บต.)

**SAMART
COMTECH**

99/2 Moo 4 Software Park, 34th FL., Chaengwattana Rd...
Klong Gluar, pak-kred, Nonthaburi, 11120 Thailand.
Tel.(662)502-6000 Fax.(662)502-6971

PROJECT :

โครงการปรับปรุงและพัฒนาระบบโทรศัพท์ในข่ายกระทรวงมหาดไทย

IE :	DATE:17/1/2554	SCALE: NTS	DWG NO.:
PM: R.Pipat	SHEET: 1/1	DRAWN: T.Kunakorn	SIZE: A3

Note : Due to SAMART'S ongoing commitment to further product development and improvement all specifications are subject to change without notice