



กระทรวงมหาดไทย

โครงการปรับปรุงและพัฒนาระบบโทรศัพท์
ในข่ายกระทรวงมหาดไทย
ตามสัญญาเลขที่ 160/2553

INSTALLATION DRAWING

ศูนย์เทคโนโลยีสารสนเทศและการสื่อสารเขต 5 อุดรธานี

บริษัท สามารทคอมเทค จำกัด

จุดติดตั้ง LAN OUTLET สำหรับเครื่องโทรศัพท์ IP PHONE

จุดติดตั้ง	สถานที่
⊙ L01	IP PHONE Type 1 ห้องผู้ว่าราชการจังหวัด
⊙ L02	IP PHONE Type 1 ห้องรองผู้ว่าราชการจังหวัด 1
⊙ L03	IP PHONE Type 1 ห้องรองผู้ว่าราชการจังหวัด 2
⊙ L04	IP PHONE Type 1 ห้องรองผู้ว่าราชการจังหวัด 3
⊙ L05	IP PHONE Type 2 หน้าห้องผู้ว่าราชการจังหวัด
⊙ L06	IP PHONE Type 2 หน้าห้องรองผู้ว่าราชการจังหวัด 1
⊙ L07	IP PHONE Type 2 หน้าห้องรองผู้ว่าราชการจังหวัด 2
⊙ L08	IP PHONE Type 2 หน้าห้องรองผู้ว่าราชการจังหวัด 3
⊙ L09	IP PHONE Type 2 ห้องปลัดจังหวัด
⊙ L10	IP PHONE Type 2 หน้าห้องปลัดจังหวัด
⊙ L11	IP PHONE Type 2 ห้องหัวหน้าสำนักงานจังหวัด
⊙ L12	IP PHONE Type 2 ห้องหัวหน้ากลุ่มงานยุทธศาสตร์ การพัฒนาจังหวัด
⊙ L13	IP PHONE Type 2 ห้องหัวหน้ากลุ่มงานบริหารทรัพยากรบุคคล
⊙ L14	IP PHONE Type 2 ห้องหัวหน้ากลุ่มงานข้อมูลสารสนเทศฯ
⊙ L15	IP PHONE Type 2 ห้องหัวหน้าฝ่ายอำนวยการ
⊙ L16	IP PHONE Type 2 ห้องเครื่องมือสื่อสาร
⊙ L17	IP PHONE Type 1 ผู้อำนวยการศูนย์เทคโนโลยีสารสนเทศและการสื่อสารเขต
⊙ L18	IP PHONE Type 2 ห้องฝ่ายปฏิบัติการเทคโนโลยีสารสนเทศและการสื่อสาร
⊙ L19	IP PHONE Type 2 ห้องฝ่ายปฏิบัติการเทคโนโลยีสารสนเทศและการสื่อสาร
⊙ L20	IP PHONE Type 2 ห้องฝ่ายบริหารงานทั่วไป
⊙ L21	IP PHONE Type 2 ห้องฝ่ายบริหารงานทั่วไป

LAN OUTLET สำหรับเครื่องโทรศัพท์ IP PHONE


**SAMART
COMTECH**

99/2 Moo4 Software Park,34th FL.,Chaengwattana.Rd.,
Klong Gluar,Pak-Kred, Nornthaburi.11120 Thailand.
Tel.(662)502-6000 Fax.(662)502-6971

PROJECT:

โครงการปรับปรุงและพัฒนาระบบโทรศัพท์ในข่ายกระทรวงมหาดไทย

IE: T.Kunakorn	DATE:	SCALE: NTS	DWG NO.: MOI-ID-01
PM: R.Pipat	SHEET: 1/6	DRAWN : B.Thongchai	SIZE: A3

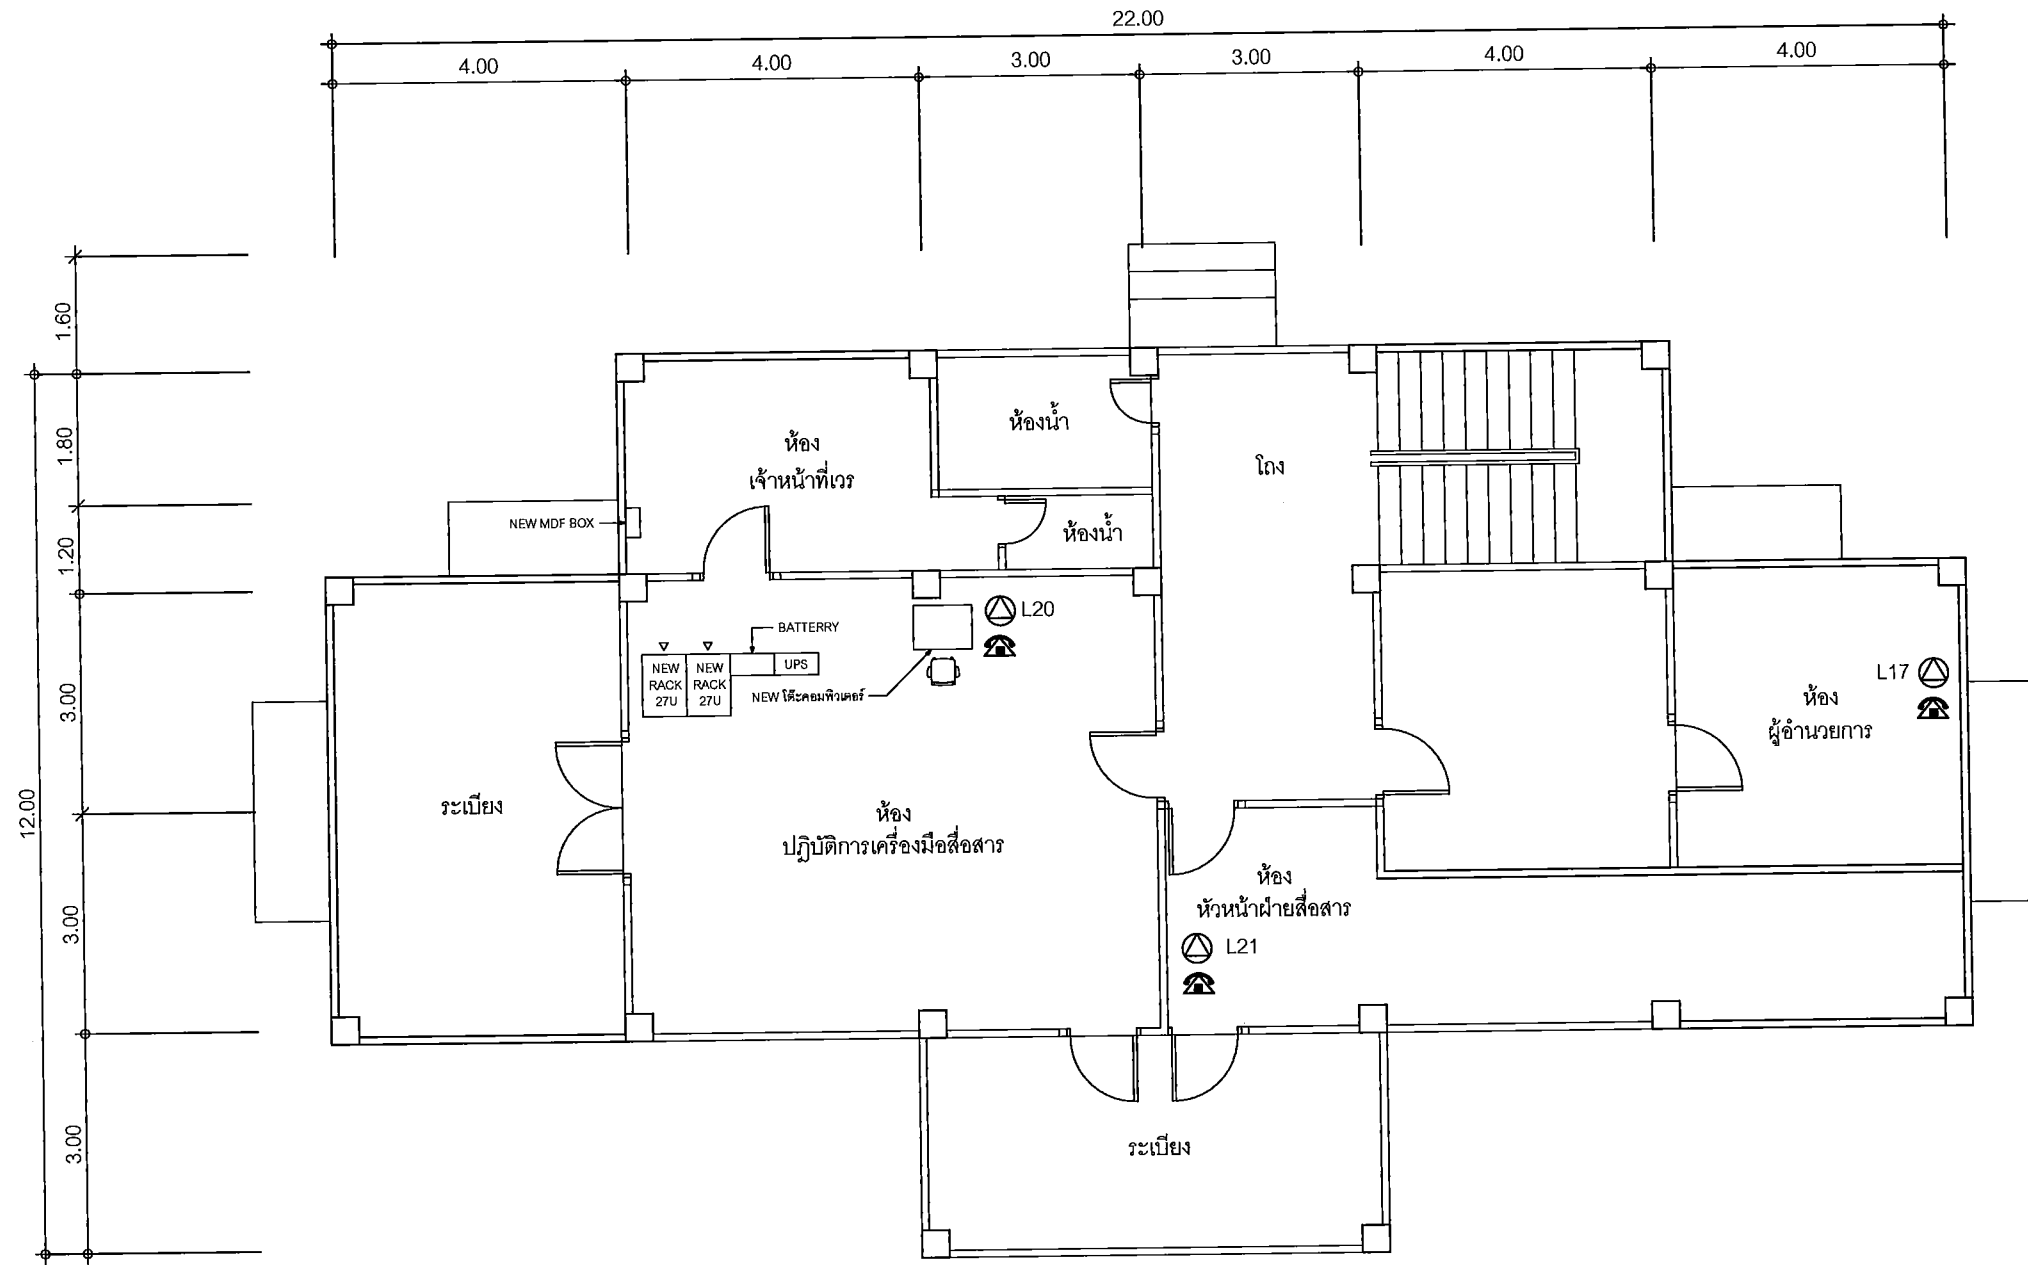

SYMBOLS	
	AC OUTLET
	LAN OUTLET
	โทรศัพท์ IP PHONE

แปลนพื้นที่อาคารสื่อสารเขตขอนแก่น ชั้นที่ 2

แผนผังอาคารแสดงการติดตั้งอุปกรณ์ภายในอาคาร :

FLOOR LAYOUT แสดงจุดติดตั้งโทรศัพท์ IP PHONE ของศูนย์เทคโนโลยีสารสนเทศ และการสื่อสารเขต จังหวัดอุดรธานี

**SAMART
COMTECH**


99/2 Moo4 Software Park,34th FL.,Chaengwattana.Rd.,
Klong Gluar,Pak-Kred, Nornthaburi,11120 Thailand.
Tel.(662)502-6000 Fax.(662)502-6971

PROJECT:

โครงการปรับปรุงและพัฒนาระบบโทรศัพท์ในข่ายกระทรวงมหาดไทย

IE: T.Kunakorn	DATE:	SCALE: 1:100	DWG NO.: MOI-FL-01
PM: R.Pipat	SHEET: 2/6	DRAWN : B.Thongchai	SIZE: A3

Note: Due to SAMART'S ongoing commitment to further product development Improvement all specification are subject to change without notice

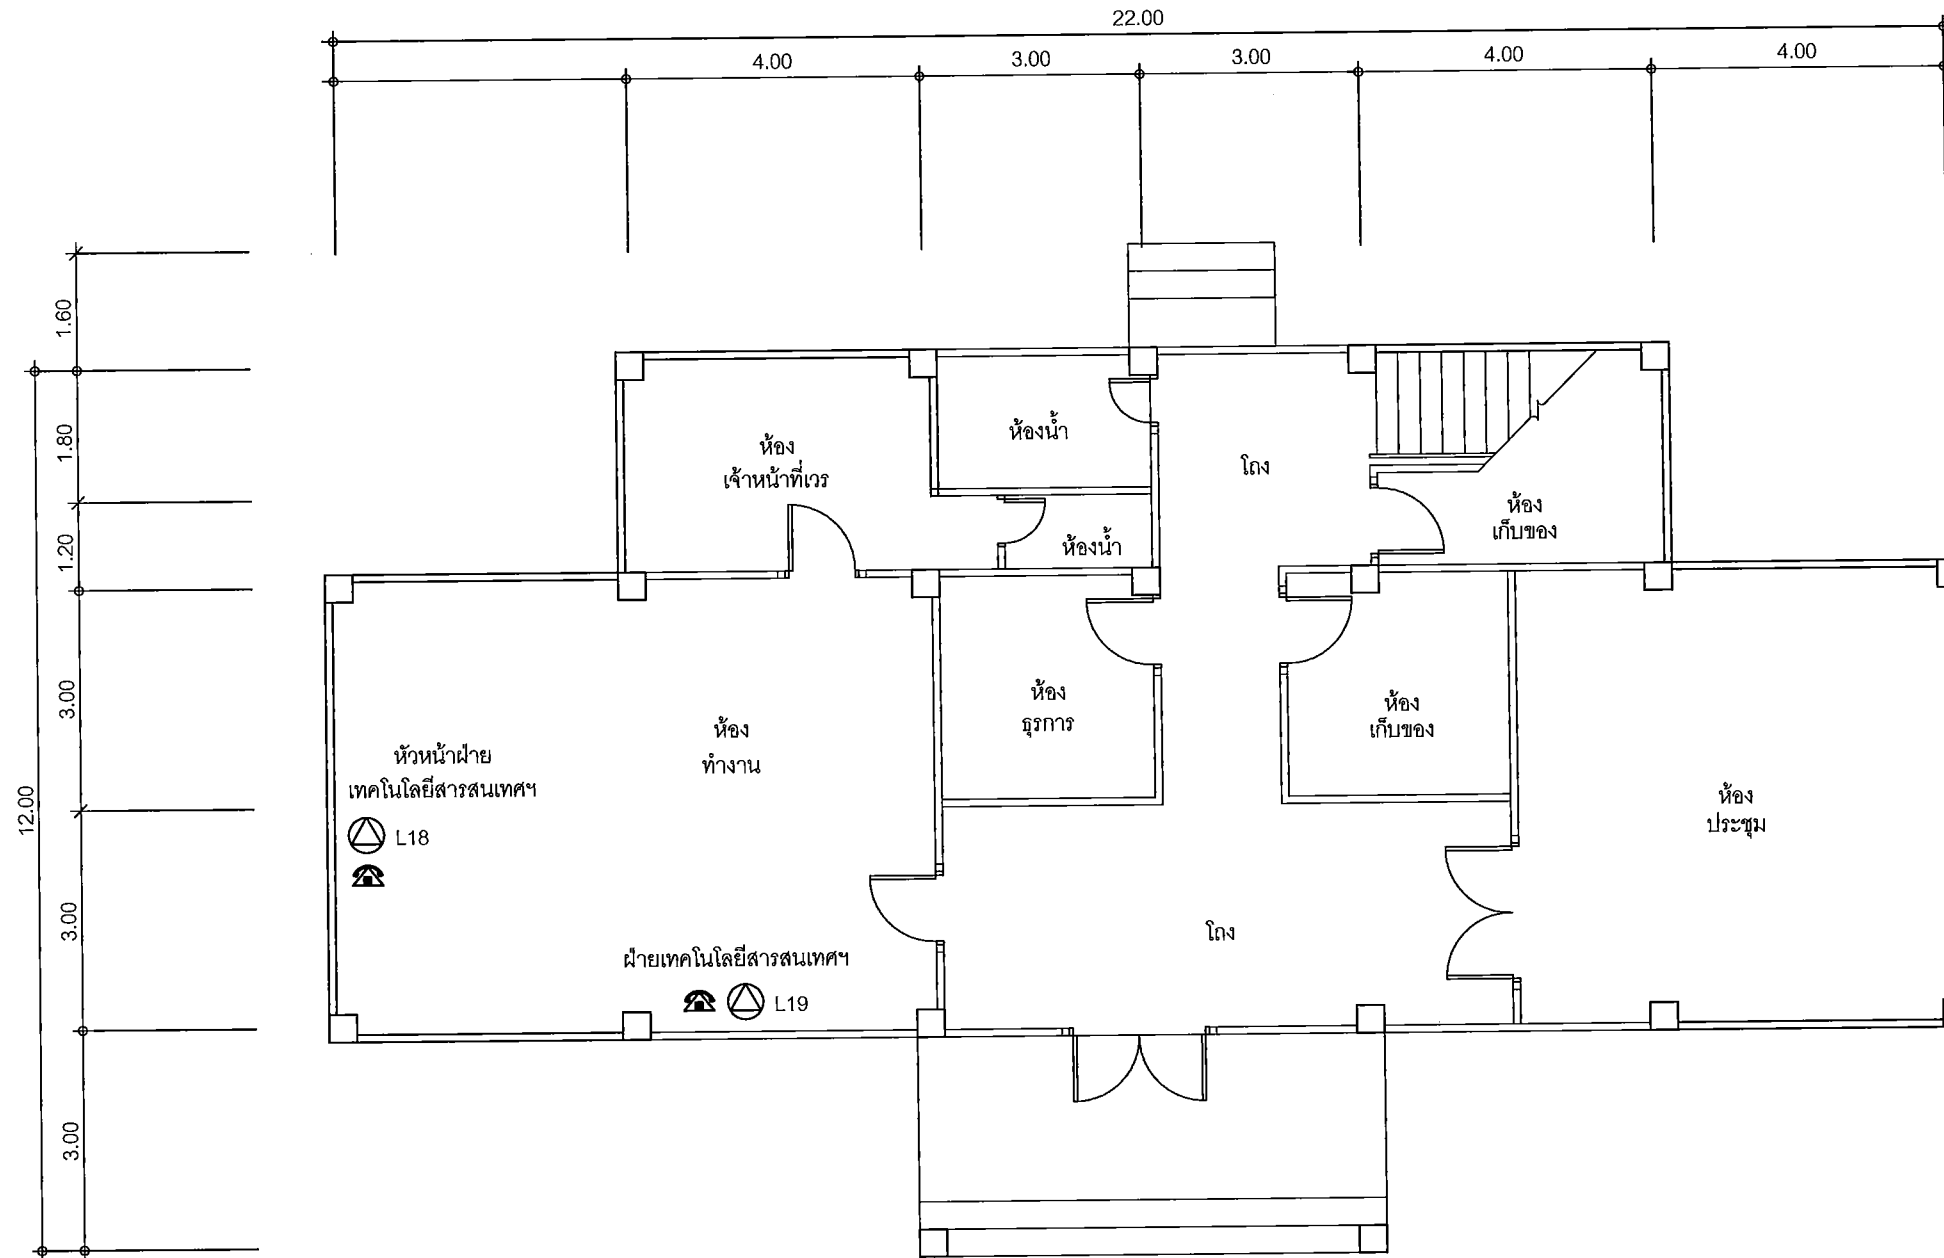

แปลนพื้นที่อาคารสื่อสารเขตขอนแก่น ชั้นที่ 1

SYMBOLS	
	AC OUTLET
	LAN OUTLET
	โทรศัพท์ IP PHONE

แผนผังอาคารแสดงการติดตั้งอุปกรณ์ภายในอาคาร :

FLOOR LAYOUT แสดงจุดติดตั้งโทรศัพท์ IP PHONE ของศูนย์เทคโนโลยีสารสนเทศ และการสื่อสารเขต จังหวัดอุดรธานี

**SAMART
COMTECH**

99/2 Moo4 Software Park, 34th FL., Chaengwattana Rd.,
Klong Gluar, Pak-Kred, Nornthaburi. 11120 Thailand.
Tel. (662) 502-6000 Fax. (662) 502-6971

PROJECT:

โครงการปรับปรุงและพัฒนาระบบโทรศัพท์ในข่ายกระทรวงมหาดไทย

IE: T.Kunakorn

DATE:

SCALE: 1:100

DWG NO.: MOI-FL-02


PM: R.Pipat

SHEET: 3/6

DRAWN : B.Thongchai

SIZE: A3

Note: Due to SAMART'S ongoing commitment to further product development improvement all specification are subject to change without notice

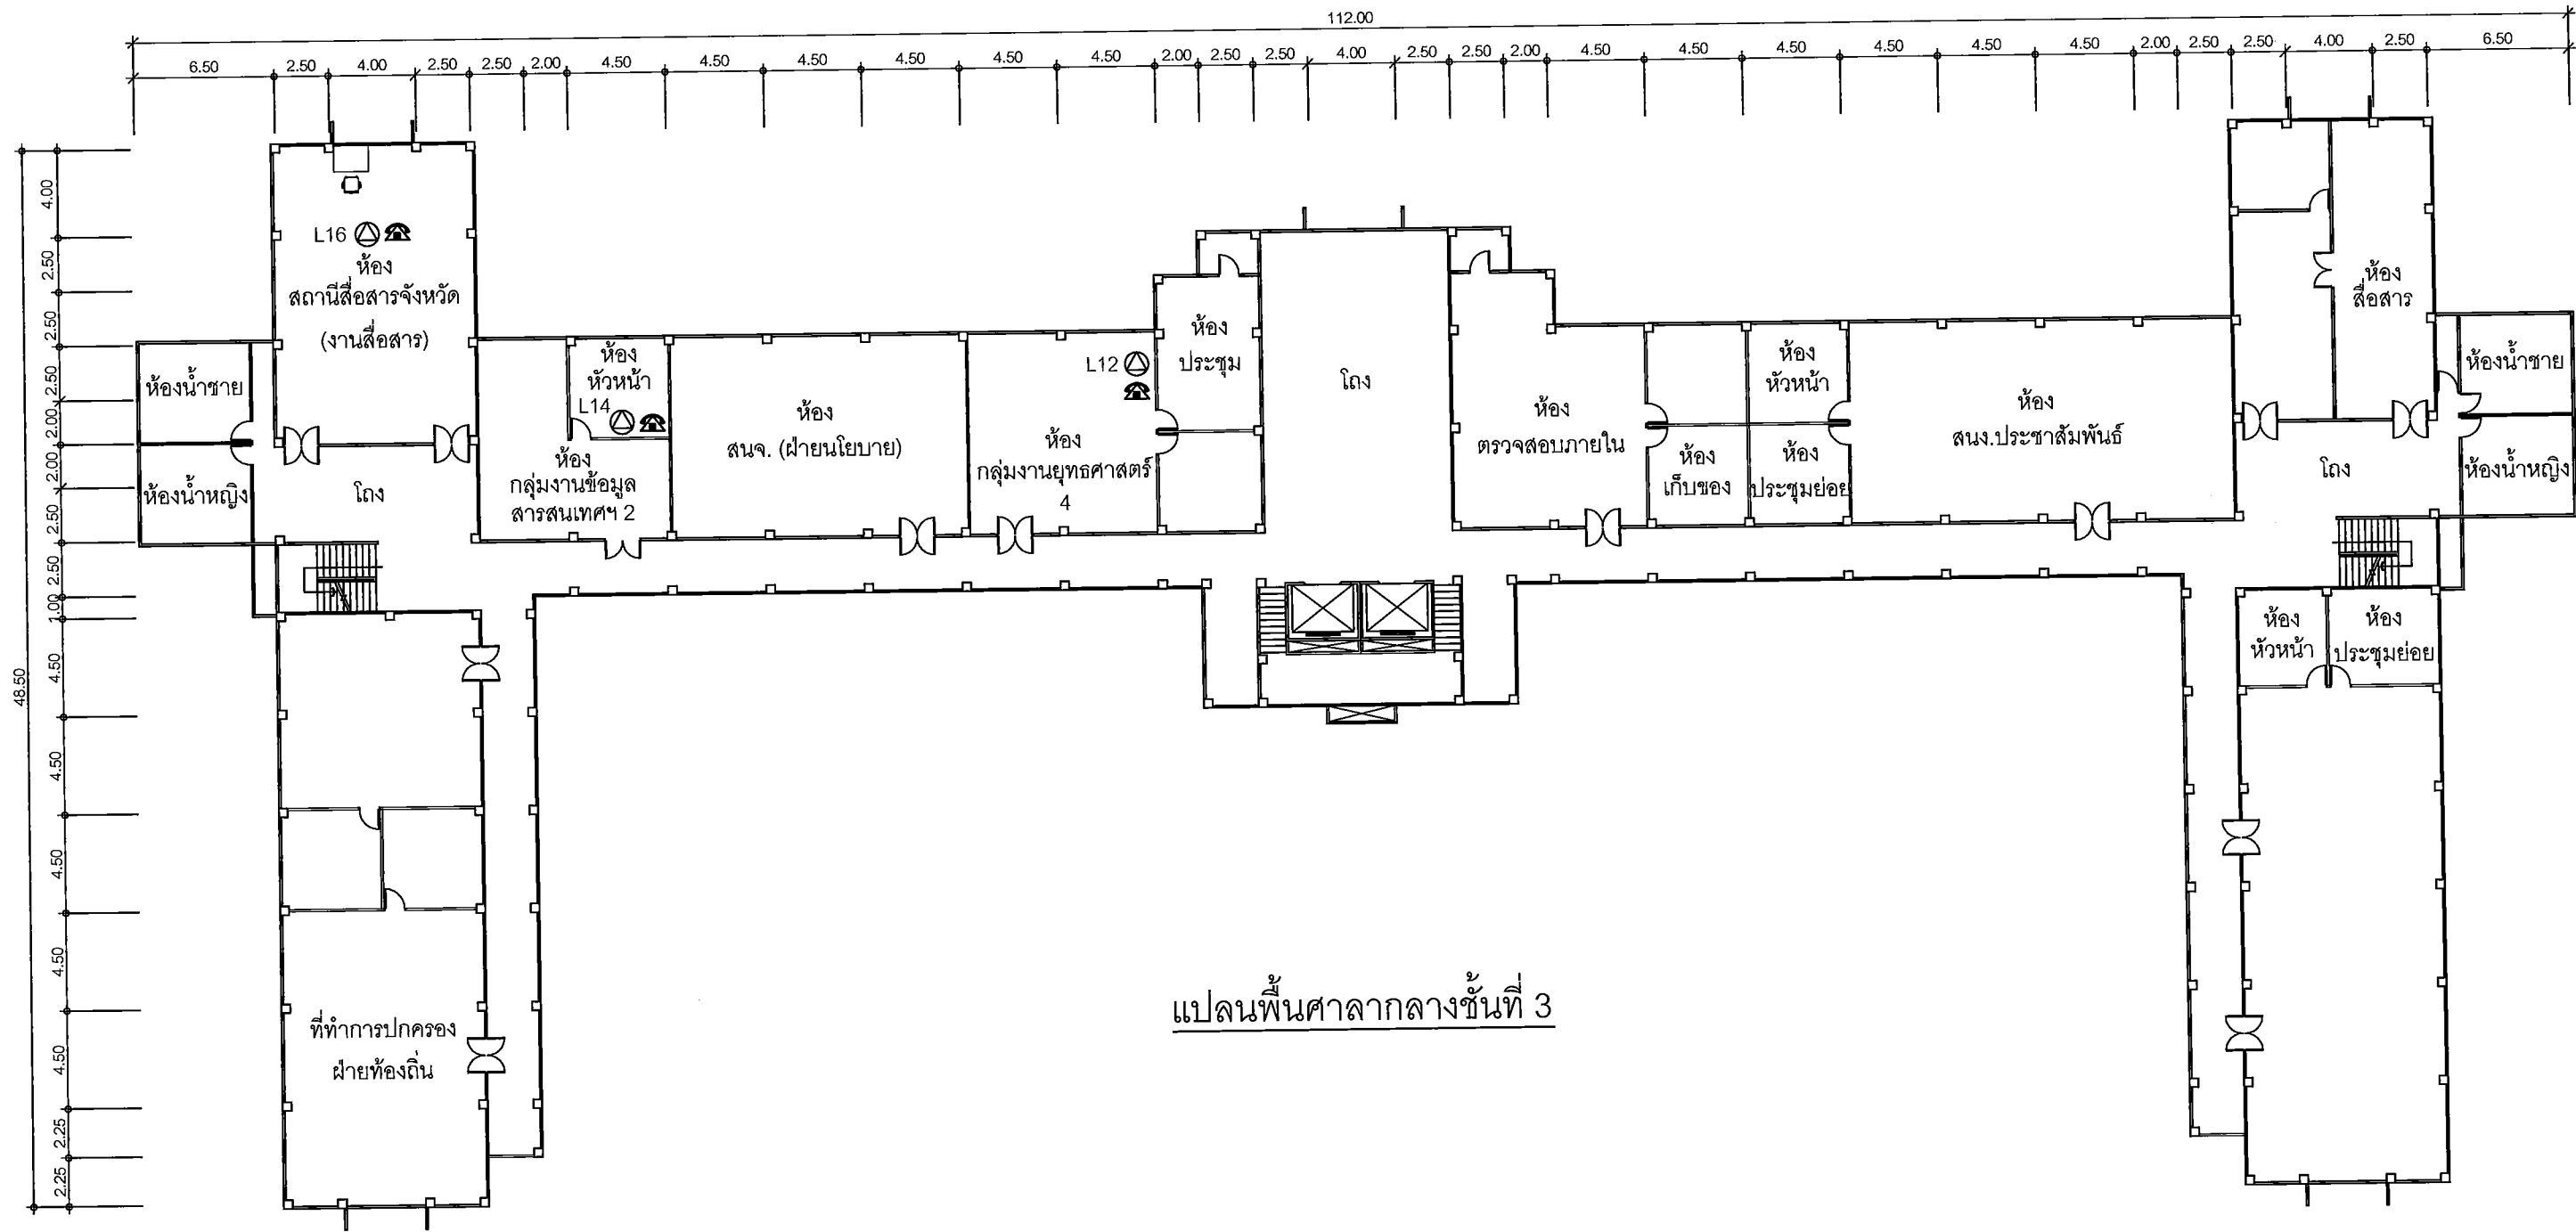

แปลนพื้นที่ศาลากลางชั้นที่ 3

SYMBOLS	
	AC OUTLET
	LAN OUTLET
	โทรศัพท์ IP PHONE

แผนผังอาคารแสดงการติดตั้งอุปกรณ์ภายในอาคาร :

FLOOR LAYOUT แสดงจุดติดตั้งโทรศัพท์ IP PHONE ของศาลากลางจังหวัดอุดรธานี ชั้น 3




99/2 Moo4 Software Park, 34th FL., Chaengwattana Rd.,
Klong Gluar, Pak-Kred, Nornthaburi. 11120 Thailand.
Tel. (662) 502-6000 Fax. (662) 502-6971

PROJECT: โครงการปรับปรุงและพัฒนาระบบโทรศัพท์ในข่ายกระทรวงมหาดไทย

IE: T.Kunakorn	DATE:	SCALE: 1:300	DWG NO.: MOI-FL-03
PM: R.Pipat	SHEET: 4/6	DRAWN: B.Thongchai	SIZE: A3

Note: Due to SMART'S ongoing commitment to further product development improvement all specification are subject to change without notice

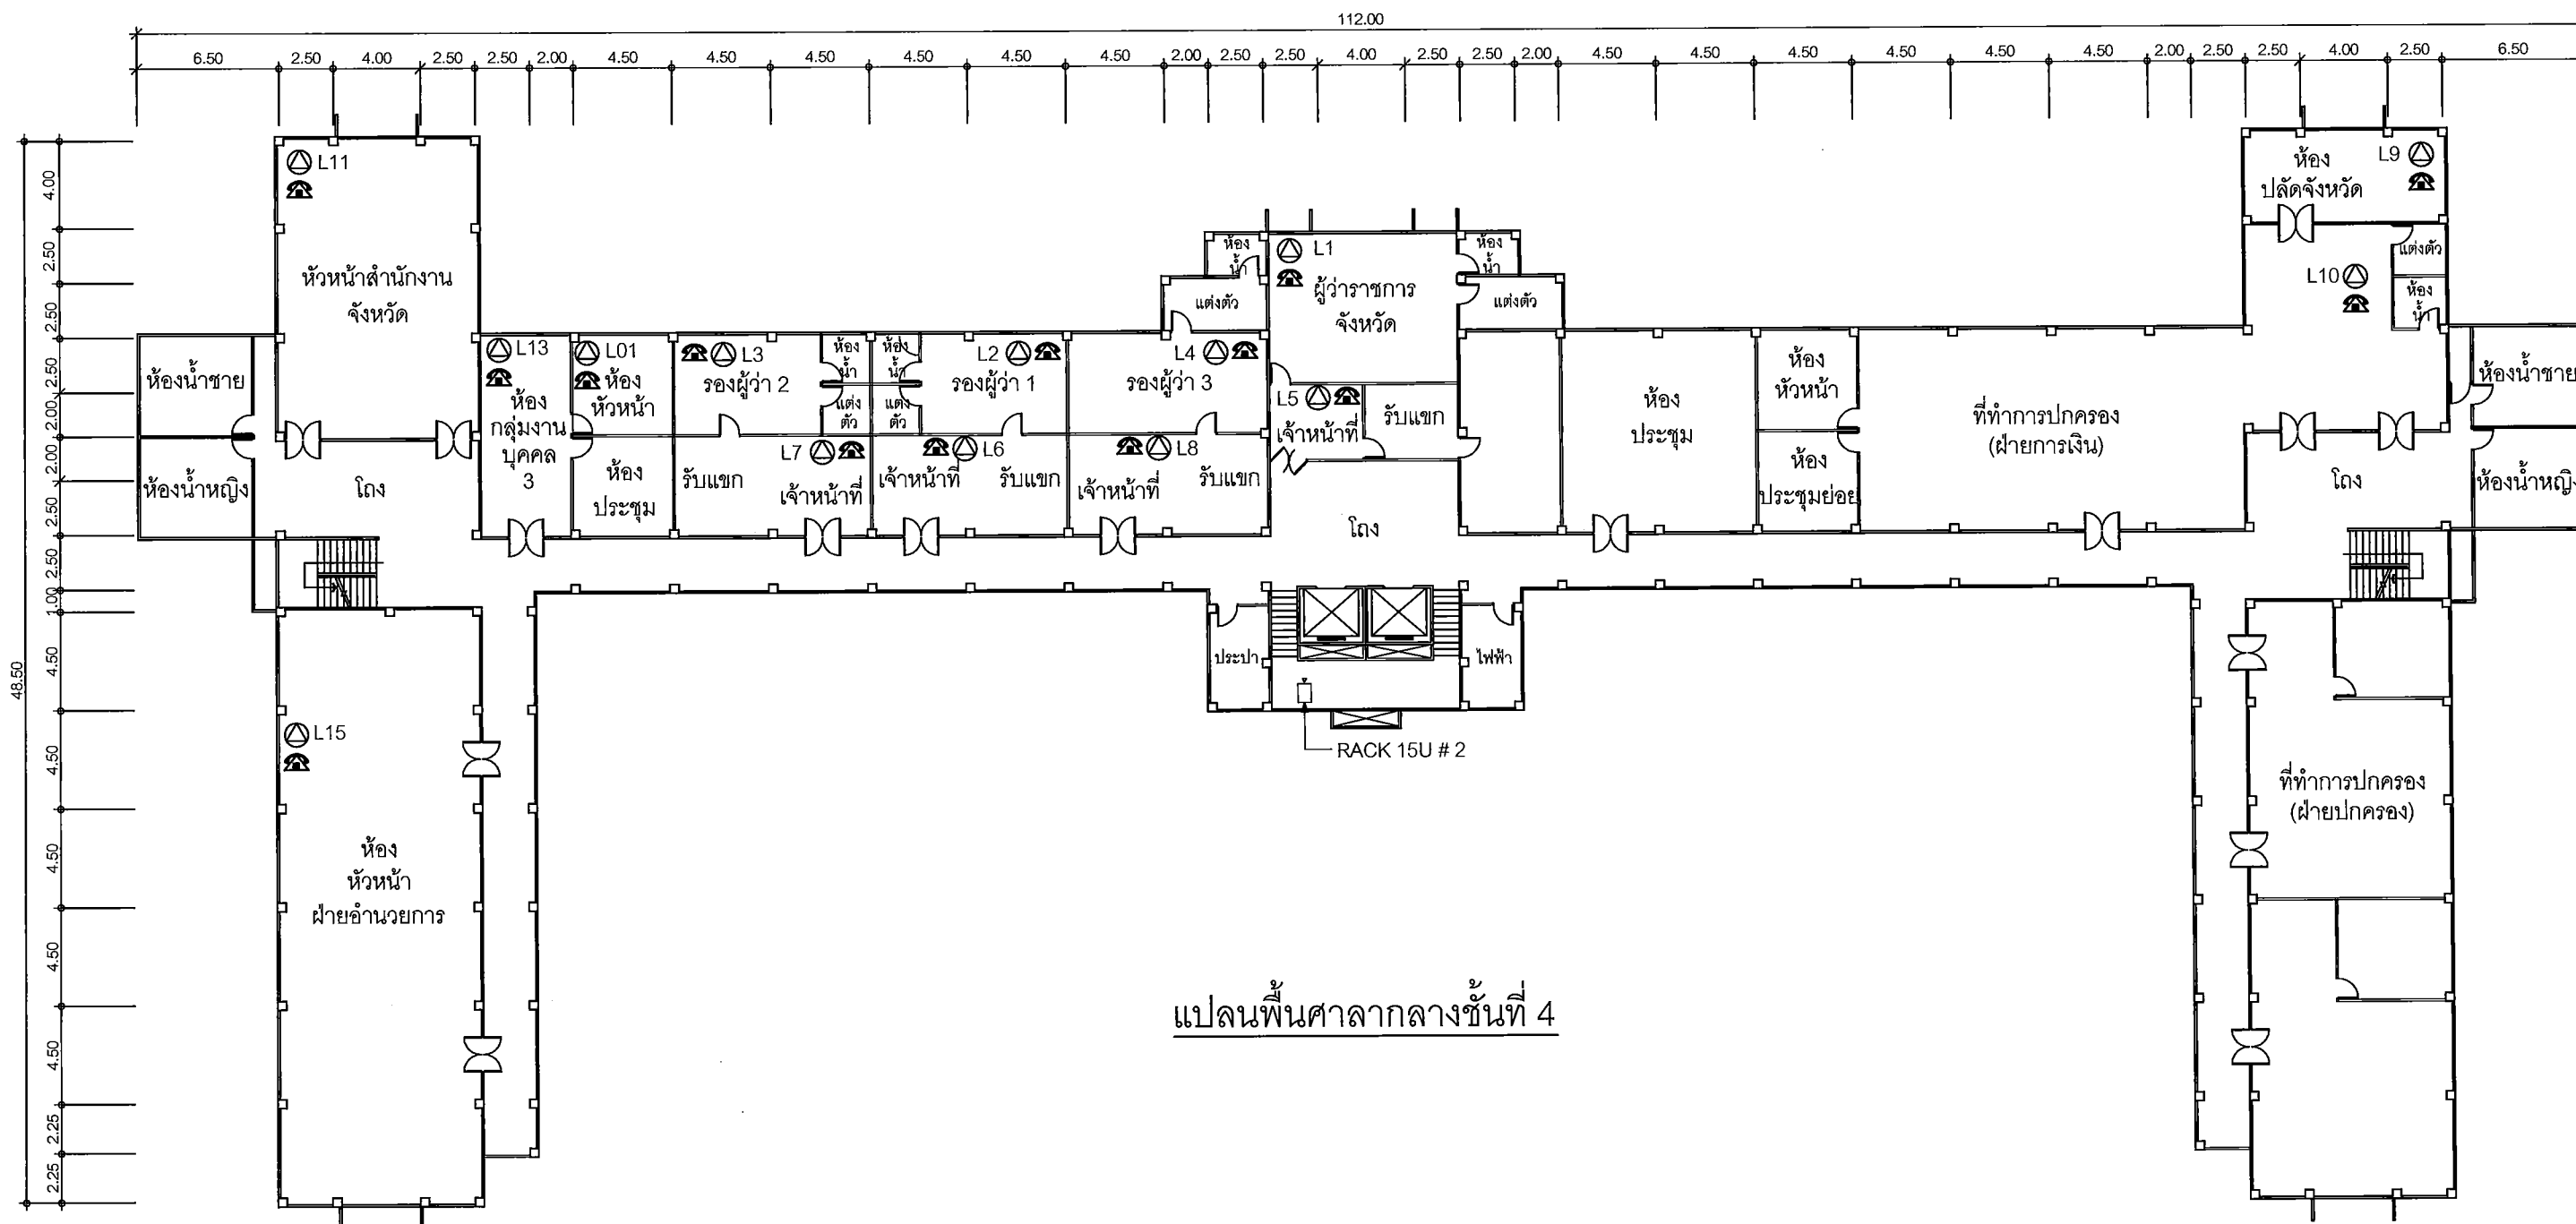

แปลนพื้นที่กลางชั้นที่ 4

SYMBOLS	
	AC OUTLET
	LAN OUTLET
	โทรศัพท์ IP PHONE

แผนผังอาคารแสดงการติดตั้งอุปกรณ์ภายในอาคาร :


FLOOR LAYOUT แสดงจุดติดตั้งโทรศัพท์ IP PHONE ของศาลากลางจังหวัดอุดรธานี ชั้น 4

**SAMART
COMTECH**

99/2 Moo4 Software Park, 34th FL., Chaengwattana Rd.,
Klong Gluar, Pak-Kred, Nornthaburi. 11120 Thailand.
Tel. (662) 502-6000 Fax. (662) 502-6971


PROJECT: โครงการปรับปรุงและพัฒนาระบบโทรศัพท์ในข่ายกระทรวงมหาดไทย			
IE: T.Kunakorn	DATE:	SCALE: 1:300	DWG NO.: MOI-FL-04
PM: R.Pipat	SHEET: 5/6	DRAWN: B.Thongchai	SIZE: A3

Note: Due to SAMART'S ongoing commitment to further product development improvement all specification are subject to change without notice

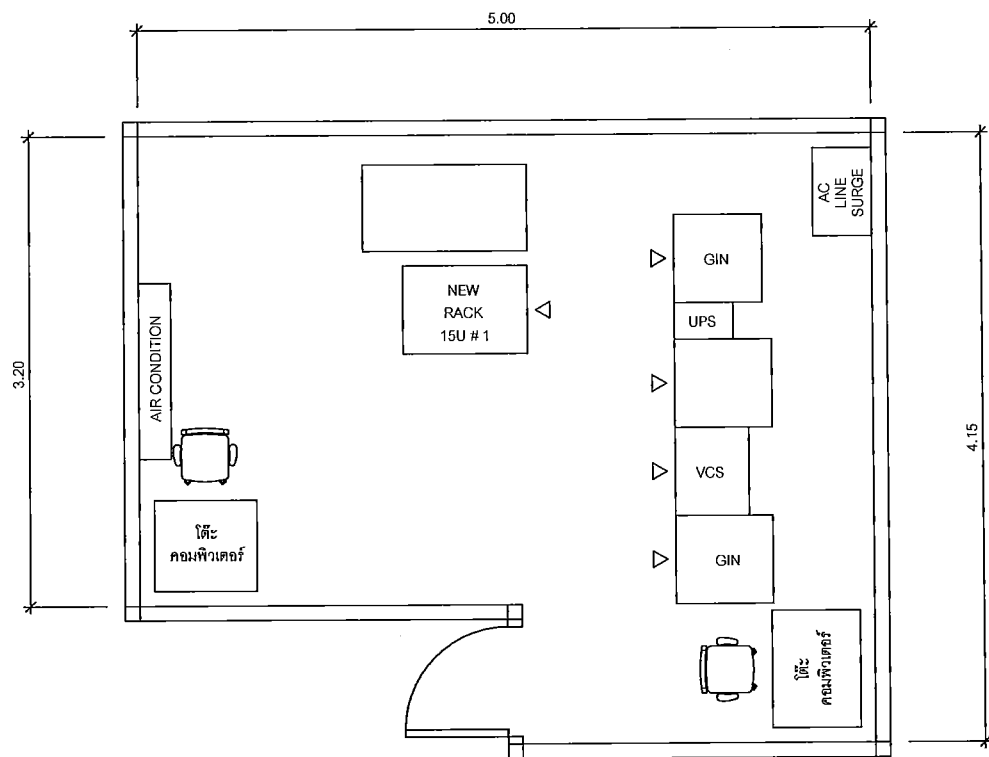

แปลนห้องศูนย์ปฏิบัติการและสถานีสื่อสารจังหวัด ชั้น -
(Equipment , Cable Rack & Structure)

SYMBOLS	
	AC OUTLET
	LAN OUTLET

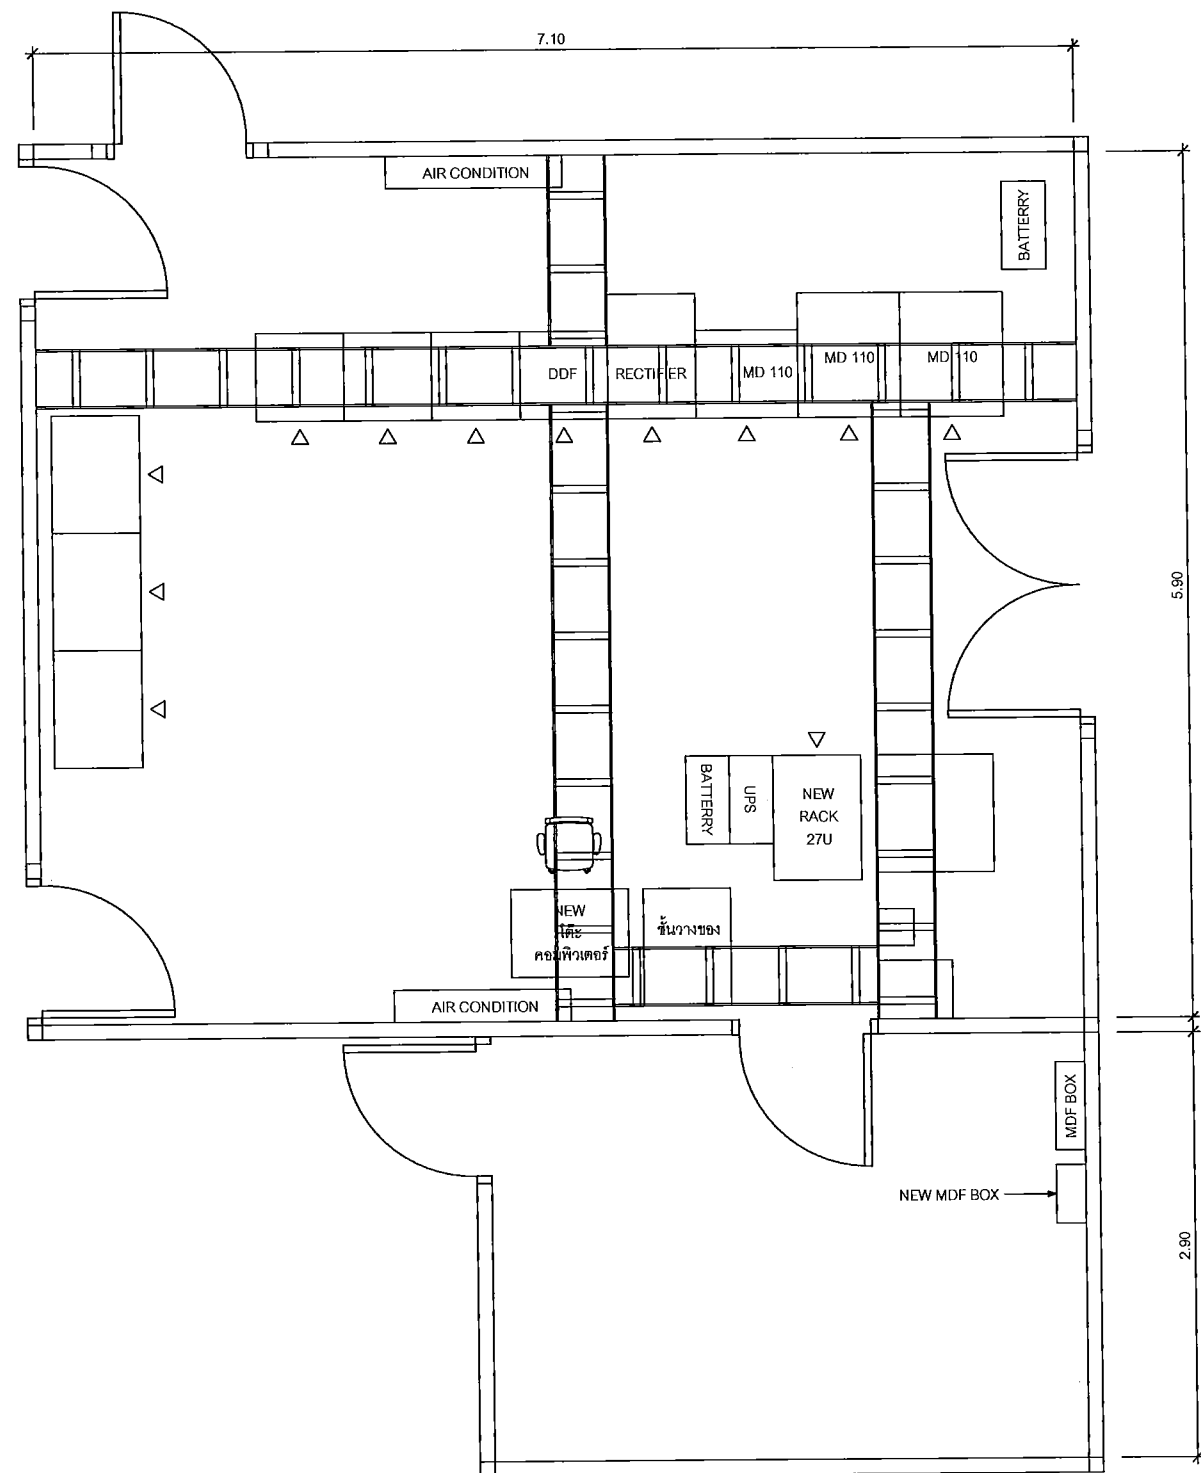

แปลนห้องศูนย์ปฏิบัติการและสถานีสื่อสารจังหวัด ชั้น 4
(Equipment , Cable Rack & Structure)

แผนผังอาคารแสดงการติดตั้งอุปกรณ์ภายในอาคาร:

LAYOUT ROOM ของศูนย์ปฏิบัติการและสถานีสื่อสารจังหวัด ชั้น 4
(Equipment , Cable Rack & Structure)

**SAMART
COMTECH**

99/2 Moo4 Software Park, 34th FL., Chaengwattana Rd.,
Klong Gluar, Pak-Kred, Nornthaburi. 11120 Thailand.
Tel. (662) 502-6000 Fax. (662) 502-6971

PROJECT:

โครงการปรับปรุงและพัฒนาระบบโทรศัพท์ในข่ายกระทรวงมหาดไทย

IE: T.Kunakorn

DATE:

SCALE: 1:50

DWG NO.: MOI-RL-01

PM: R.Pipat

SHEET: 6/6

DRAWN : B.Thongchai

SIZE: A3

Note: Due to SAMART'S ongoing commitment to further product development improvement all specification are subject to change without notice