



กระทรวงมหาดไทย

















โครงการปรับปรุงและพัฒนาระบบโทรศัพท์
ในข่ายกระทรวงมหาดไทย
ตามสัญญาเลขที่ 160/2553

INSTALLATION DRAWING

สถานีสื่อสารจังหวัดสกลนคร

บริษัท สามารทคอมเทค จำกัด

จุดติดตั้ง LAN OUTLET สำหรับเครื่องโทรศัพท์ IP PHONE

จุดติดตั้ง	สถานที่
 L01	IP PHONE Type 1 ห้องผู้ว่าราชการจังหวัด
 L02	IP PHONE Type 1 ห้องรองผู้ว่าราชการจังหวัด 1
 L03	IP PHONE Type 1 ห้องรองผู้ว่าราชการจังหวัด 2
 L04	IP PHONE Type 1 ห้องหัวหน้าสำนักงานจังหวัด
 L05	IP PHONE Type 2 หน้าห้องผู้ว่าราชการจังหวัด
 L06	IP PHONE Type 2 หน้าห้องรองผู้ว่าราชการจังหวัด 1
 L07	IP PHONE Type 2 หน้าห้องรองผู้ว่าราชการจังหวัด 2
 L08	IP PHONE Type 2 หน้าห้องหัวหน้าสำนักงานจังหวัด
 L09	IP PHONE Type 2 ห้องปลัดจังหวัด
 L10	IP PHONE Type 2 หน้าห้องปลัดจังหวัด
 L11	IP PHONE Type 2 ห้องเจ้าหน้าที่ฝ่ายอำนวยการ
 L12	IP PHONE Type 2 ห้องหัวหน้ากลุ่มงานยุทธศาสตร์ การพัฒนาจังหวัด
 L13	IP PHONE Type 2 ห้องหัวหน้ากลุ่มบริหารทรัพยากรบุคคล
 L14	IP PHONE Type 2 ห้องหัวหน้ากลุ่มงานข้อมูลสารสนเทศฯ
 L15	IP PHONE Type 2 ห้องหัวหน้าฝ่ายอำนวยการ
 L16	IP PHONE Type 2 ห้องสถานีสื่อสารจังหวัด (งานสื่อสาร)

LAN OUTLET สำหรับเครื่องโทรศัพท์ IP PHONE


**SAMART
COMTECH**

99/2 Moo4 Software Park, 34th FL., Chaengwattana Rd.,
Klong Gluar, Pak-Kred, Nornthaburi, 11120 Thailand.
Tel. (662) 502-6000 Fax. (662) 502-6971

PROJECT:

โครงการปรับปรุงและพัฒนาระบบโทรศัพท์ในข่ายกระทรวงมหาดไทย

IE: T.Kunakorn	DATE:	SCALE: NTS	DWG NO.: MOI-ID-01
PM: R.Pipat	SHEET: 1/4	DRAWN : B.Thongchai	SIZE: A3

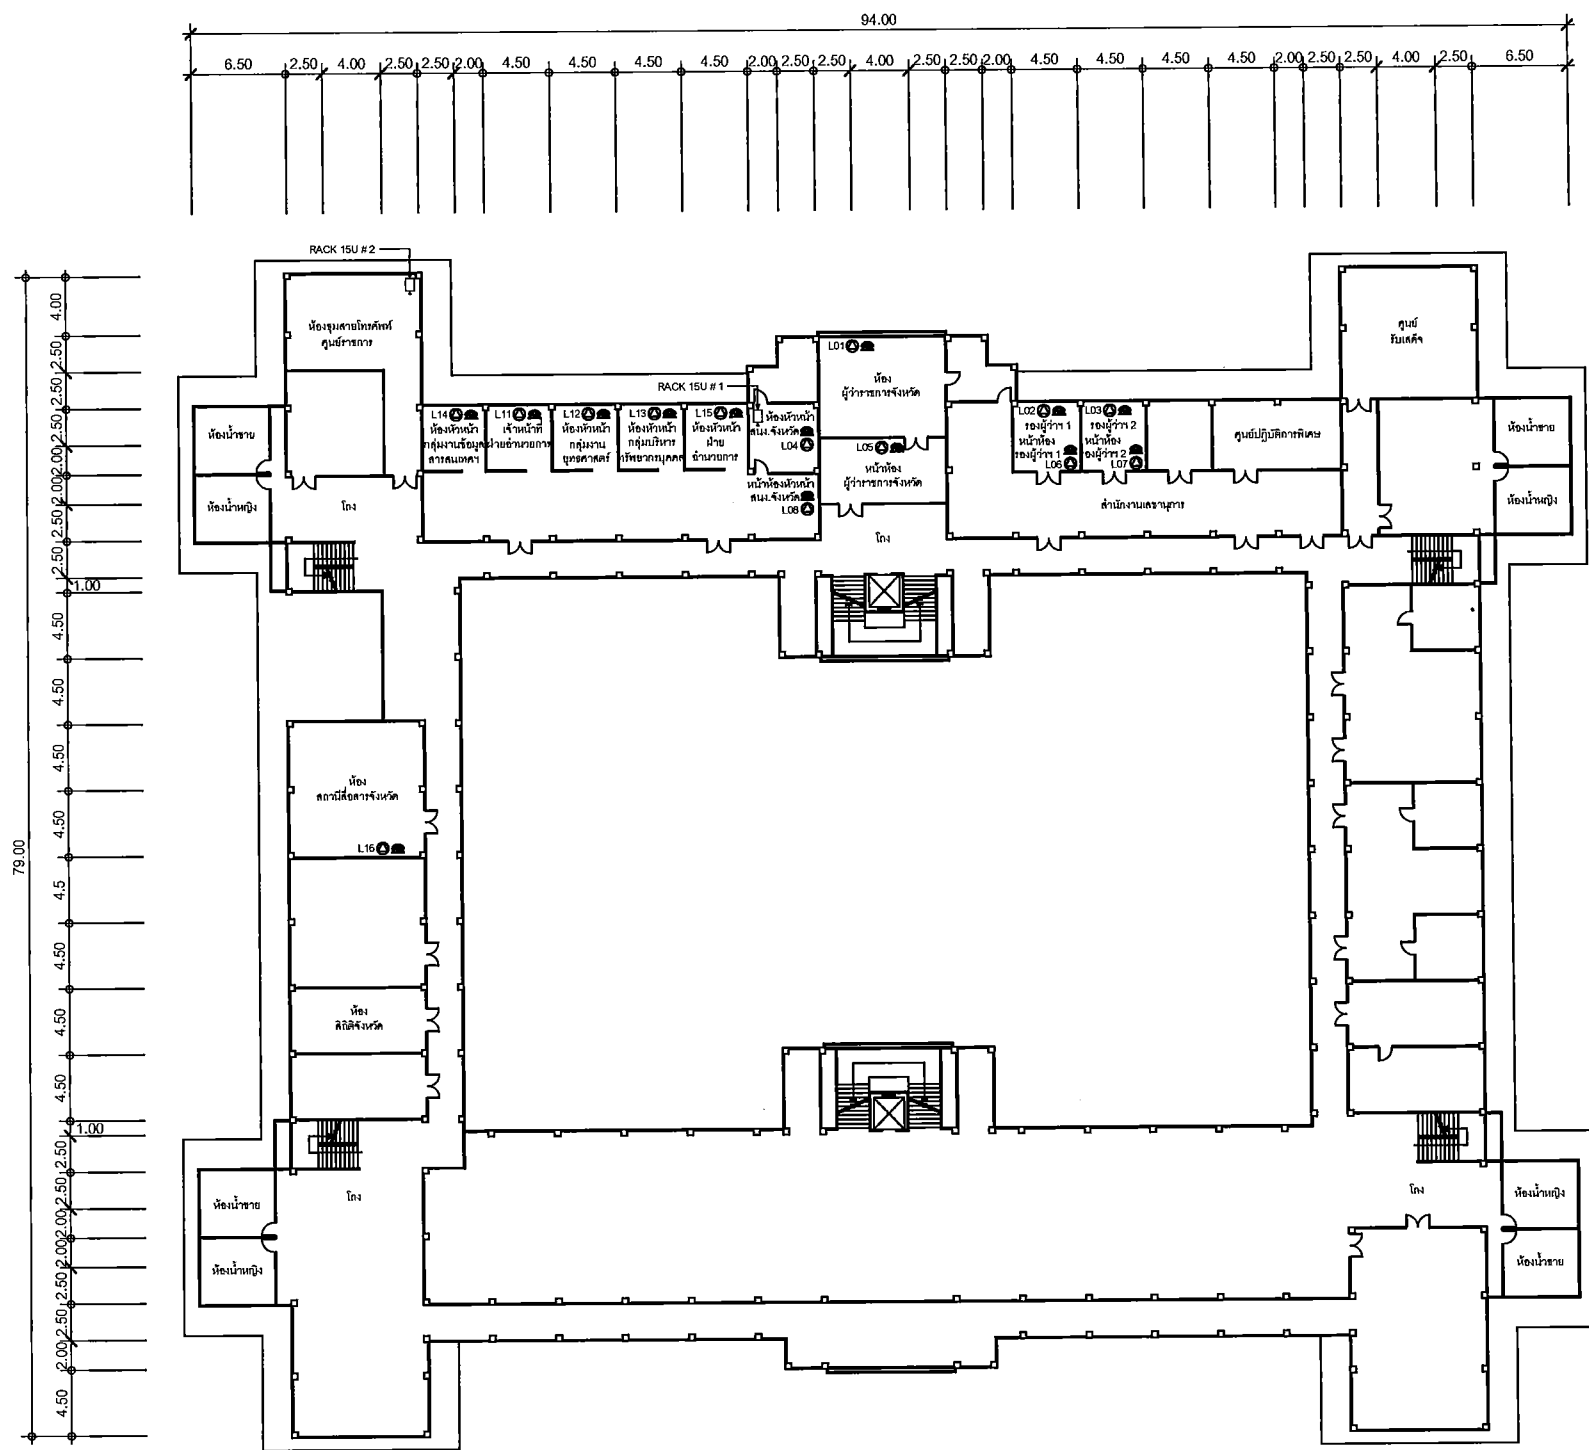

SYMBOLS	
	AC OUTLET
	LAN OUTLET
	โทรศัพท์ IP PHONE

แปลนพื้นศาลากลางชั้นที่ 2

แผนผังอาคารแสดงการติดตั้งอุปกรณ์ภายในอาคาร :

FLOOR LAYOUT แสดงจุดติดตั้งโทรศัพท์ IP PHONE ของศาลากลางจังหวัดสกลนคร ชั้นที่ 2




99/2 Moo4 Software Park, 34th FL., Chaengwattana Rd.,
Klong Gluar, Pak-Kred, Nonthaburi. 11120 Thailand.
Tel. (662) 502-6000 Fax. (662) 502-6971

PROJECT:

โครงการปรับปรุงและพัฒนาระบบโทรศัพท์ในข่ายกระทรวงมหาดไทย

IE: T.Kunakorn	DATE:	SCALE: 1:500	DWG NO.: MOI-FL-01
PM: R.Pipat	SHEET: 2/4	DRAWN: B.Thongchai	SIZE: A3

Note: Due to SMART'S ongoing commitment to further product development Improvement all specification are subject to change without notice

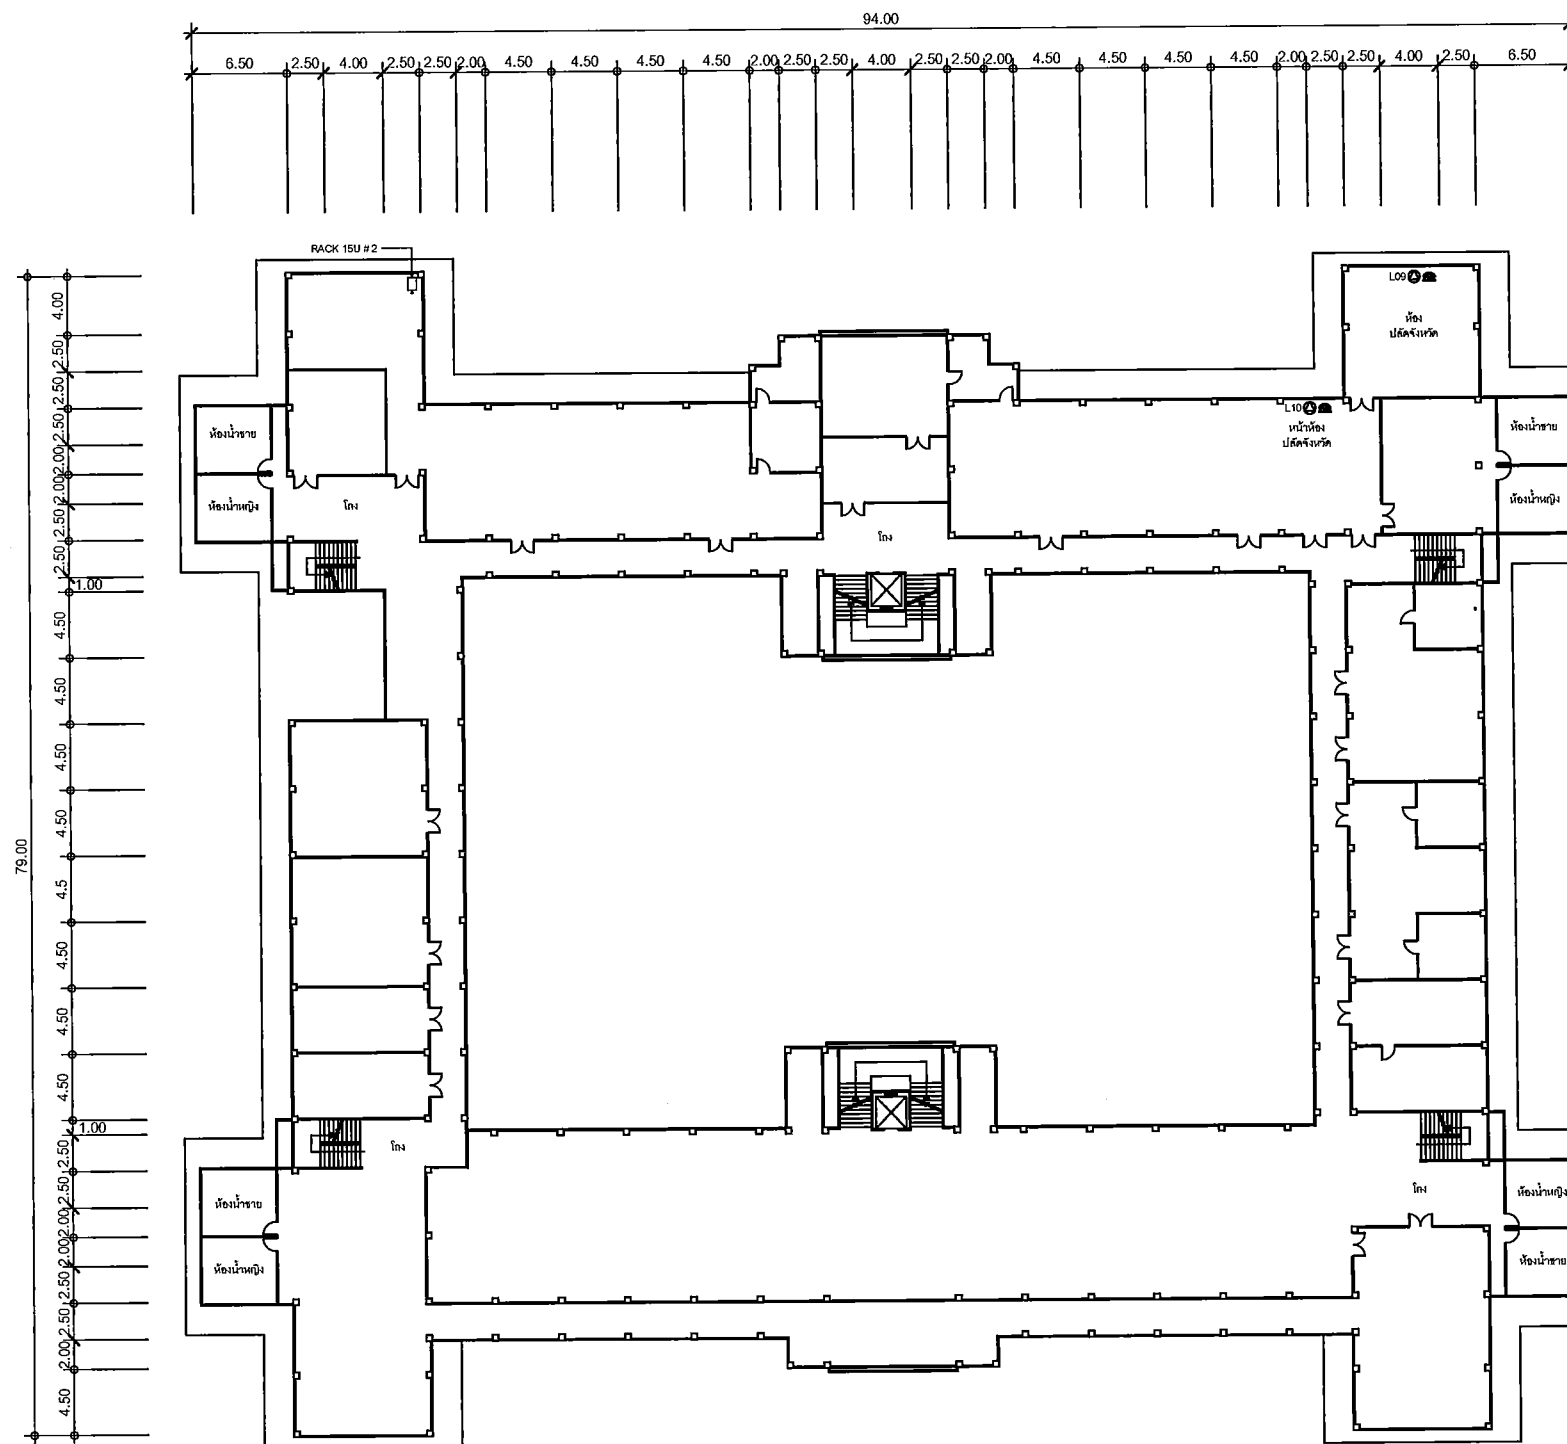

แปลนพื้นที่ศาลากลางชั้นที่ 4

SYMBOLS	
	AC OUTLET
	LAN OUTLET
	โทรศัพท์ IP PHONE

แผนผังอาคารแสดงการติดตั้งอุปกรณ์ภายในอาคาร :

FLOOR LAYOUT แสดงจุดติดตั้งโทรศัพท์ IP PHONE ของศาลากลางจังหวัดสกลนคร ชั้น 4

**SAMART
COMTECH**

99/2 Moo4 Software Park, 34th FL., Chaengwattana Rd.,
Klong Gluar, Pak-Kred, Nornthaburi, 11120 Thailand.
Tel. (662) 502-6000 Fax. (662) 502-6971

PROJECT:

โครงการปรับปรุงและพัฒนาระบบโทรศัพท์ในข่ายกระทรวงมหาดไทย

IE: T.Kunakorn	DATE:	SCALE: 1:500	DWG NO.: MOI-FL-02
PM: R.Pipat	SHEET: 3/4	DRAWN : B.Thongchai	SIZE: A3

Note: Due to SAMART'S ongoing commitment to further product development improvement all specification are subject to change without notice

